


PLANTA DE REDE
ESCALA 1/500

LEGENDAS

- LIMITE DAS BACIAS
 - GALERIA PROJETADA
 - GALERIA EXISTENTE
 - PV PROJETADO
 - CAIXA DE RALO PROJETADA

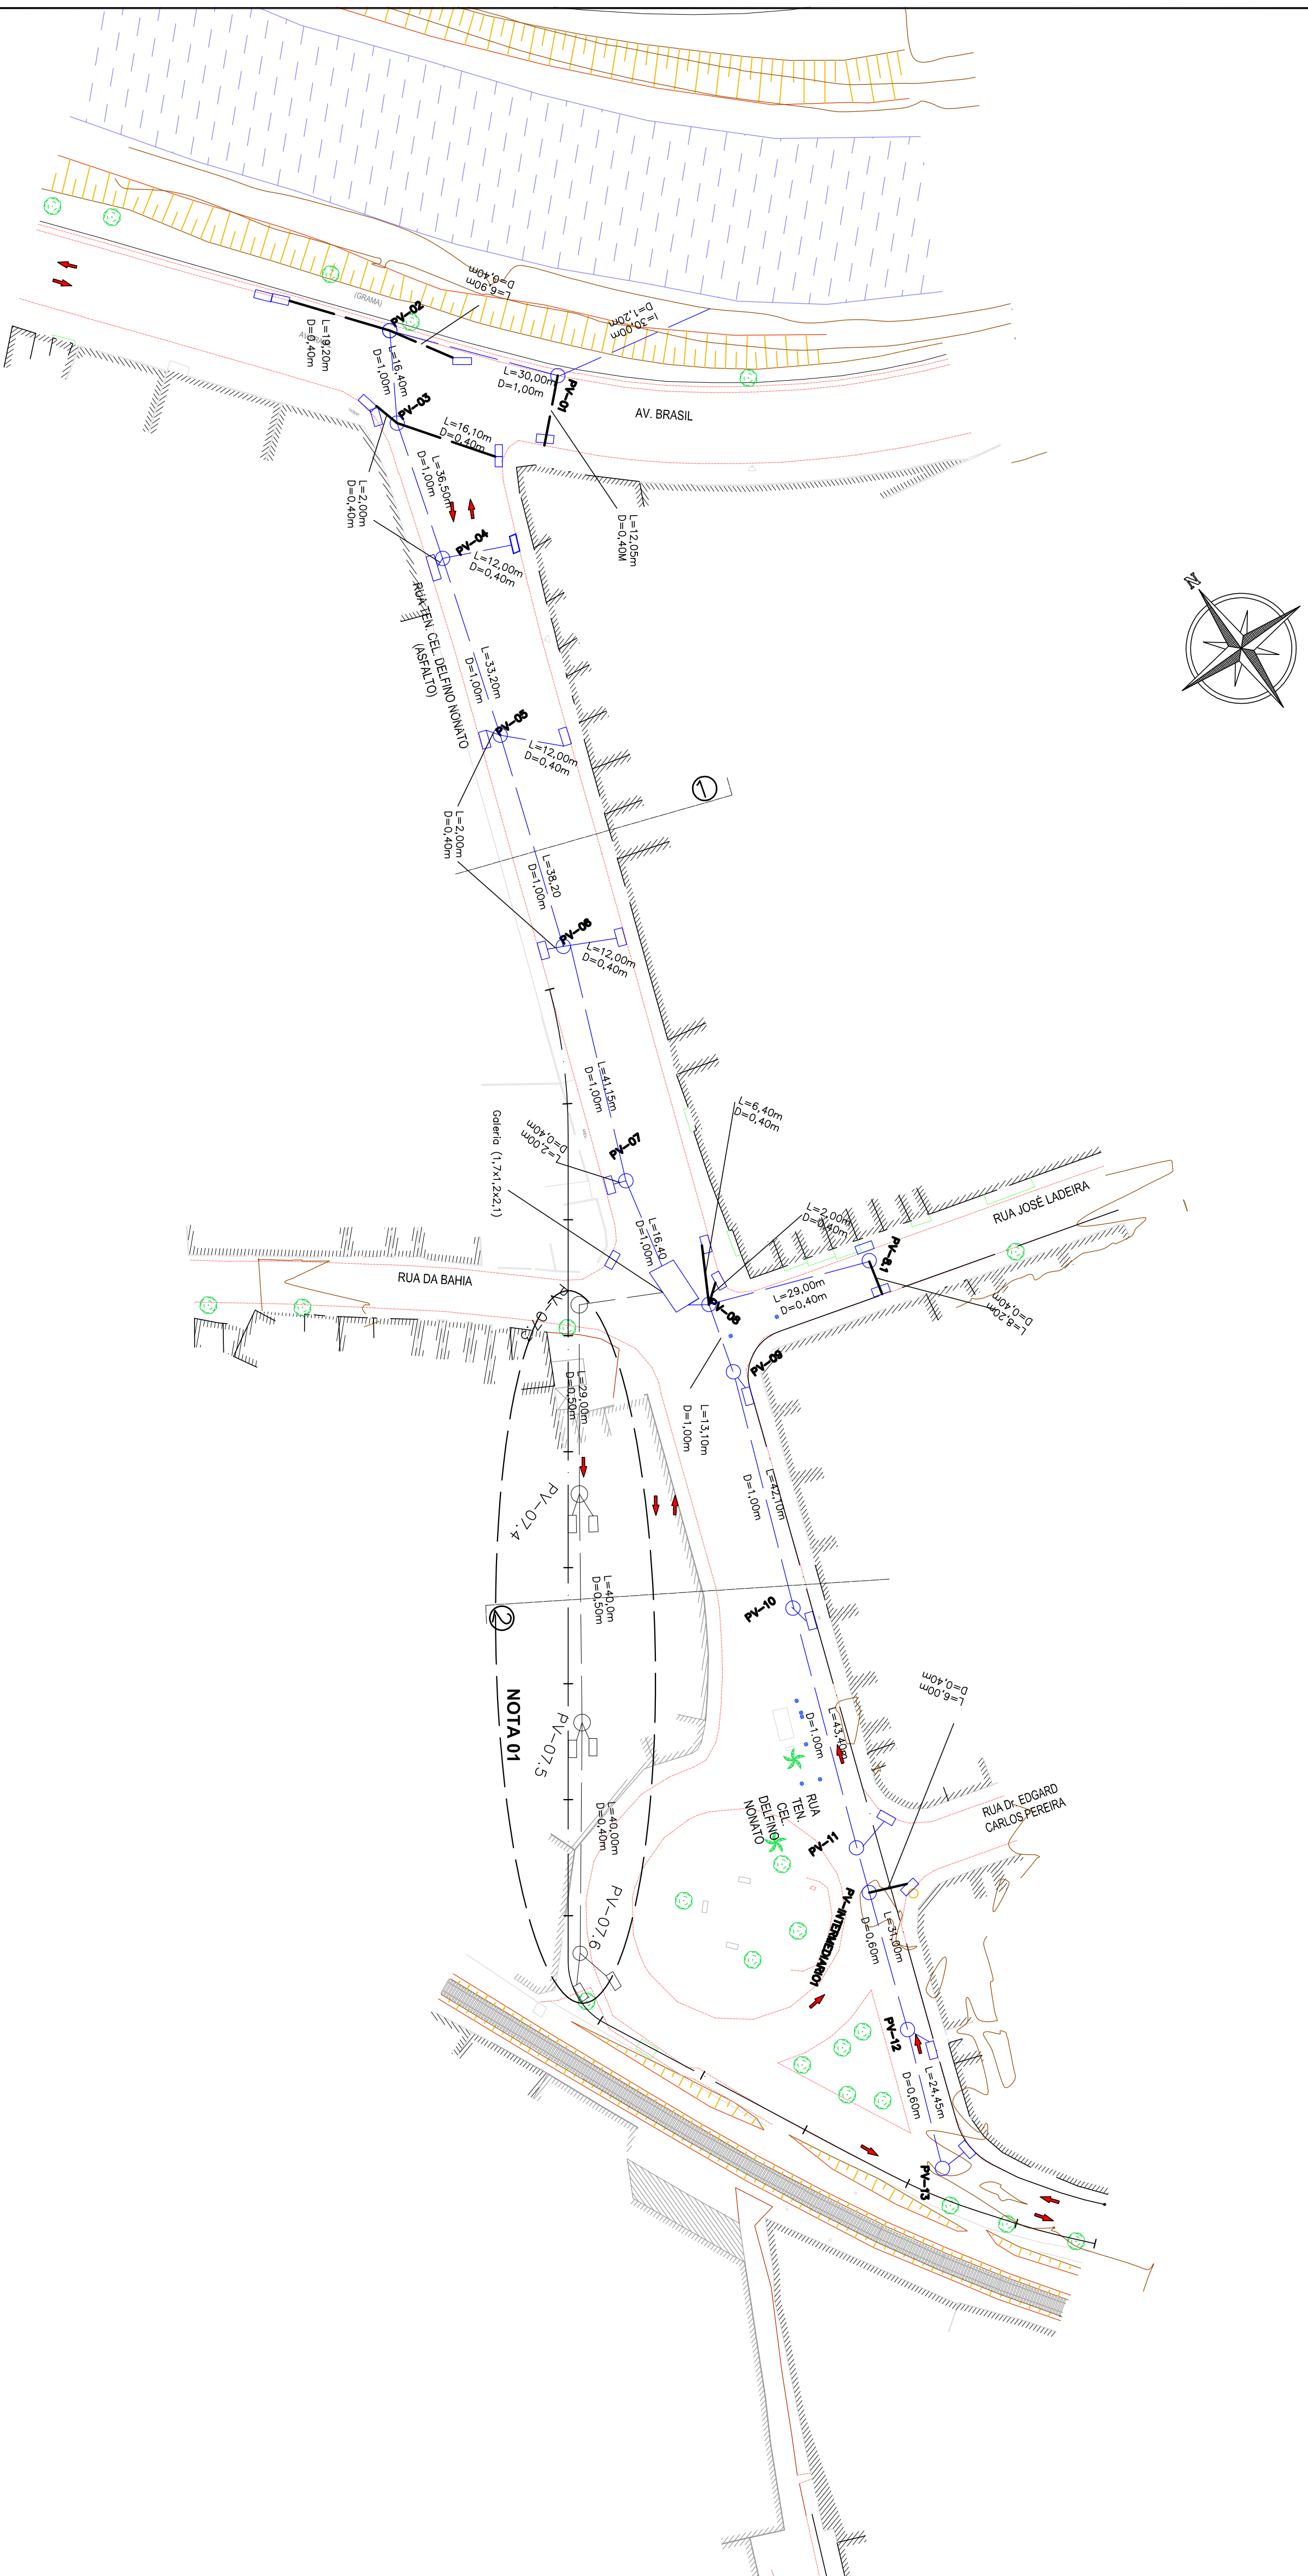


PREFEITURA DE JUIZ DE FORA
SECRETARIA DE OBRAS / SUBSECRETARIA DE COORDENAÇÃO E PROJETOS - SSCP

ROBERTA RUHEN VIEIRA

AMAURY COURI

EGESA ENGENHARIA S.A.

BRUNO DE CASTRO LOPES, FREDERICO VALÉRIO VELOSO

ACESSOS AO VIADUTO TUPY NAMBÁ

AS BUILT

MARÇO 2014

PROJETO DE DRENAGEM - PLANTA DE REDE E PERFIL

ACCESO_VIADUTO_
TUPYNAMBÁS_DRE_
PE_01-06_R00