


PLANTA DE REDE  
ESCALA 1/500

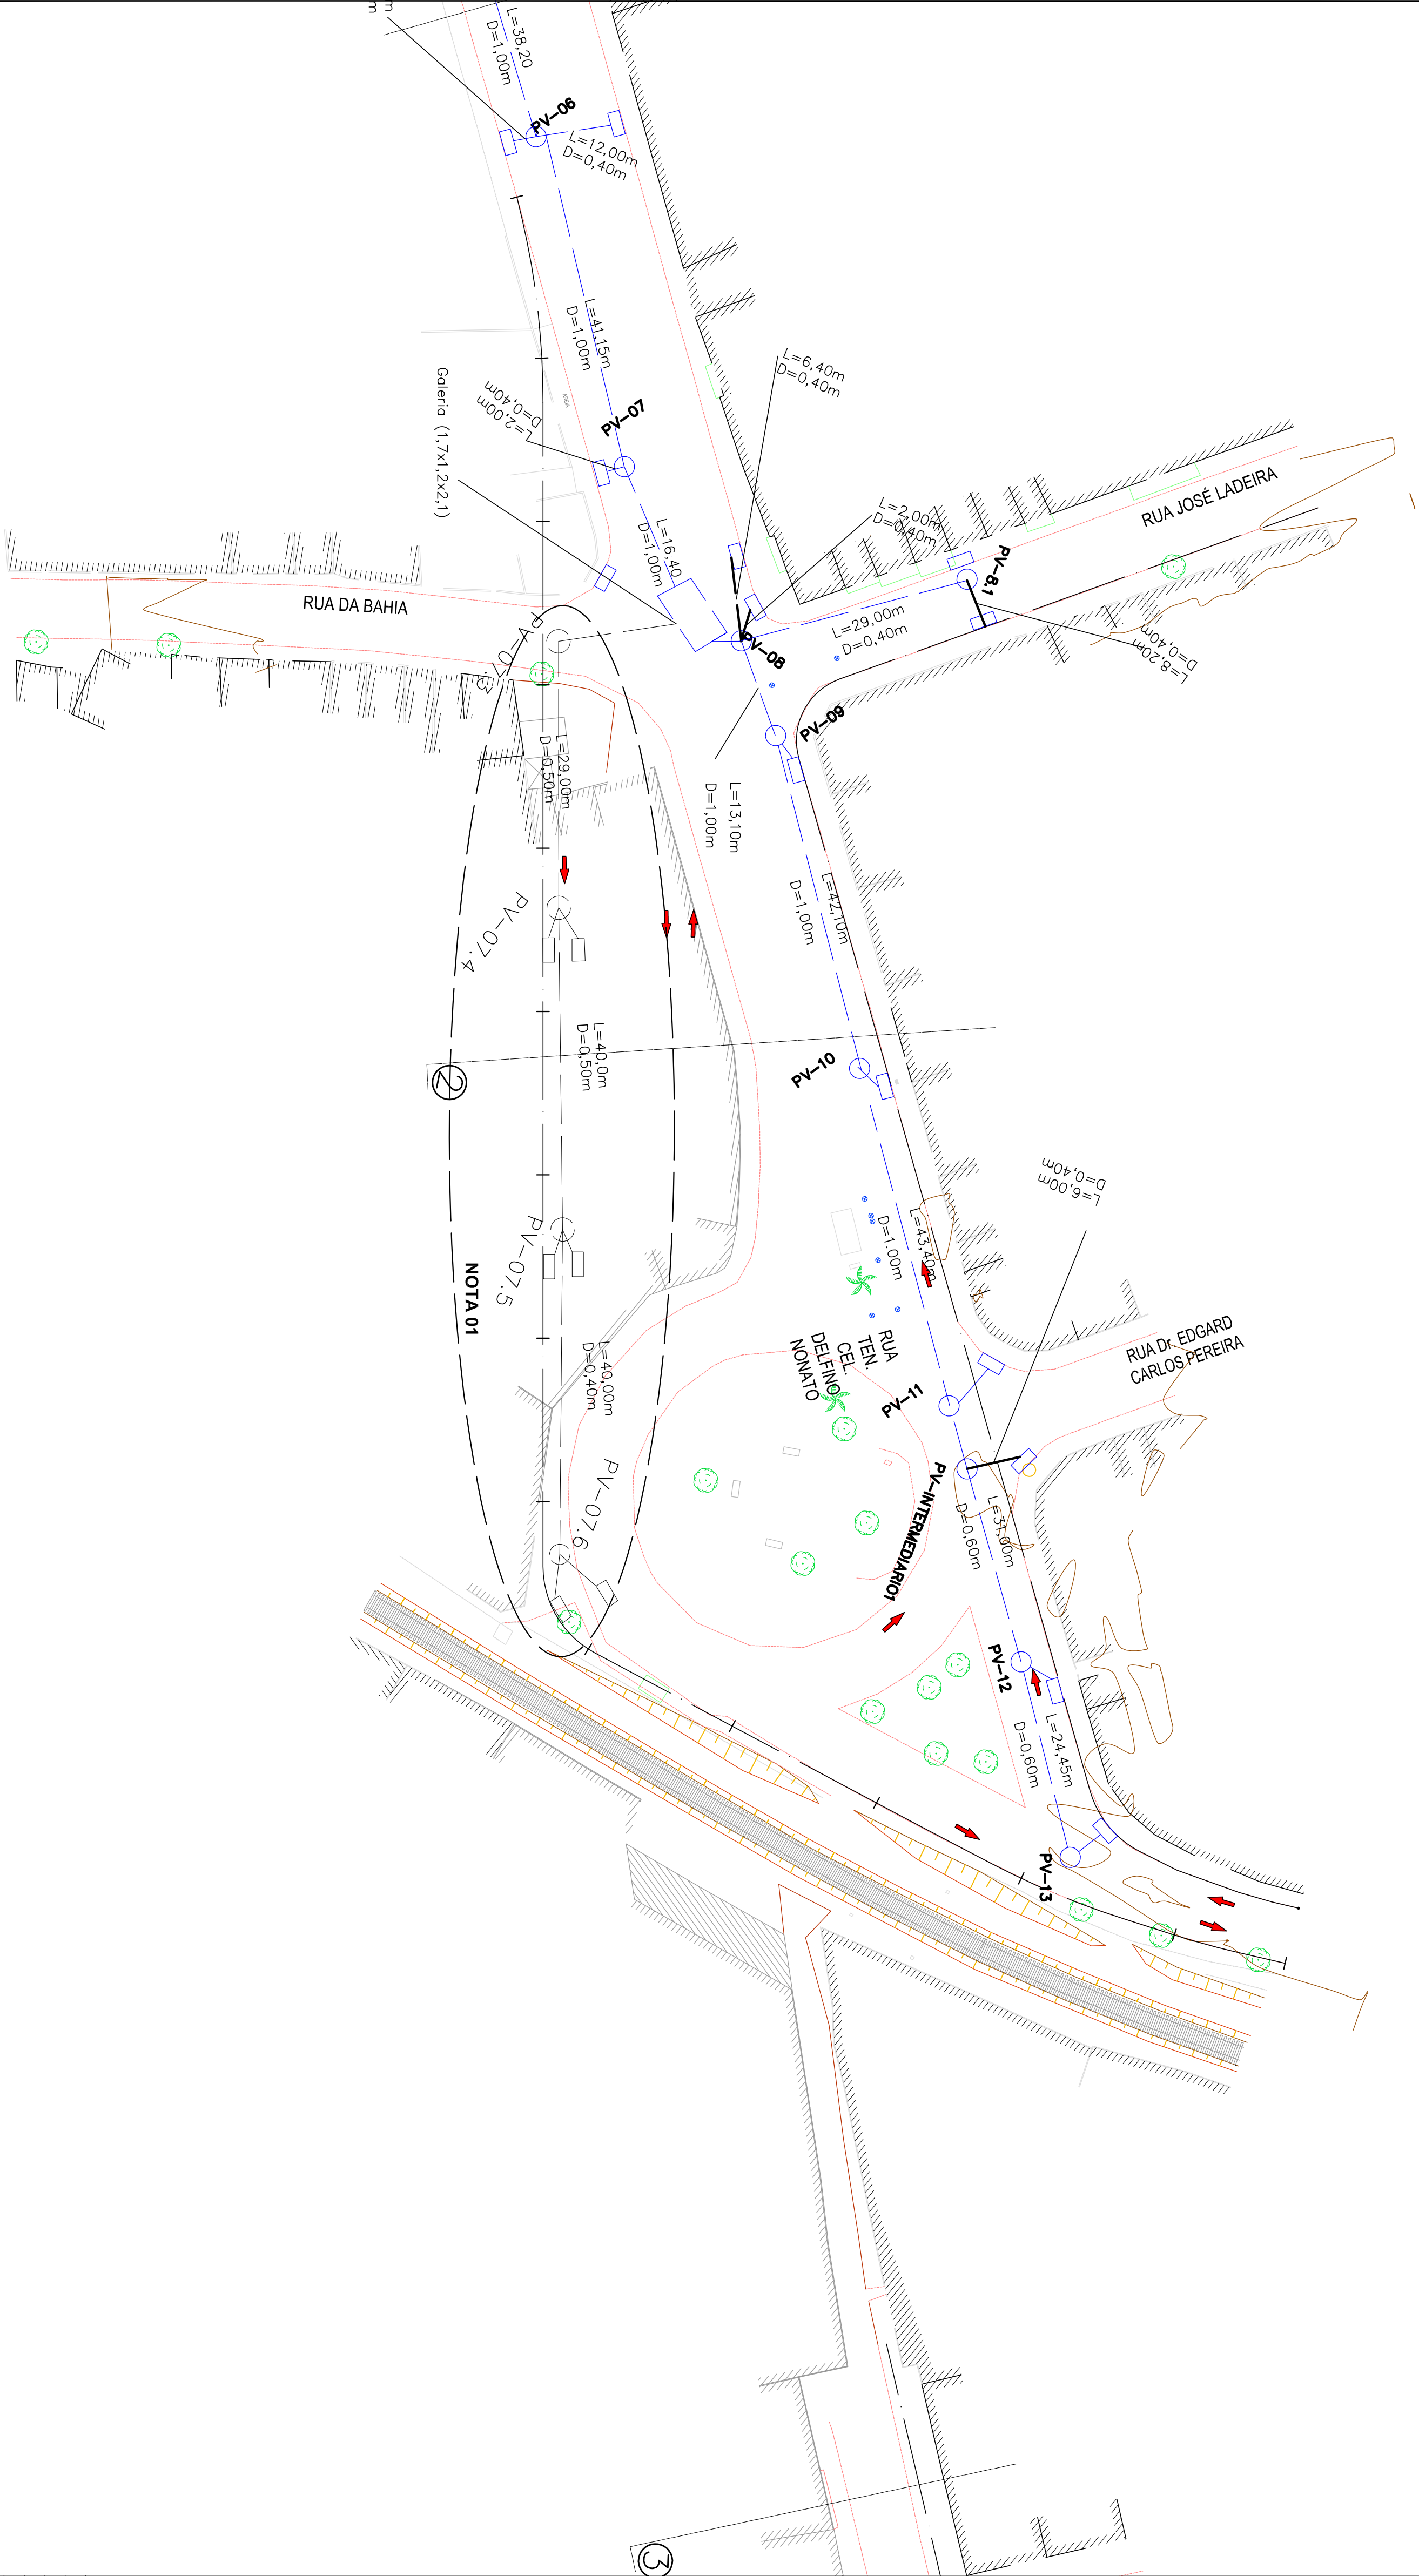

LEGENDAS

- LIMITE DAS BACIAS
- GALERIA PROJETADA
- GALERIA EXISTENTE
- PV PROJETADO
- CAIXA DE RALO PROJETADA

|         |   |
|---------|---|
| NOTA 01 | Trecho de rede não executado devido a questão de desapropriação - Trecho projetado não sofrerá alteração permanentemente assim como no projeto executivo. |
|         |   |
|         |   |
|  |
|--|
| <b>PREFEITURA DE JUIZ DE FORA</b>                                    |
| SECRETARIA DE OBRAS / SUBSECRETARIA DE COORDENAÇÃO E PROJETOS - SSCP |
| ROBERTA RUHEM VIEIRA   |
| AMAURY COURI   |

EGESA ENGENHARIA S.A

BRUNO DE CASTRO LOPES, FREDERICO VALEIRO VELOSO

ACESSOS AO VAZUOTO TUPYAMABAS

AS BUILT

PROJETO DE DRENAGEM - PLANTA DE REDE E PERFIL

02/04

MARÇO 2014

ACESSO VAZUOTO,  
TUPYAMABAS, DRE,  
PE, 1:250, 1:500



Projeto de Engenharia de Obras - SSCP