



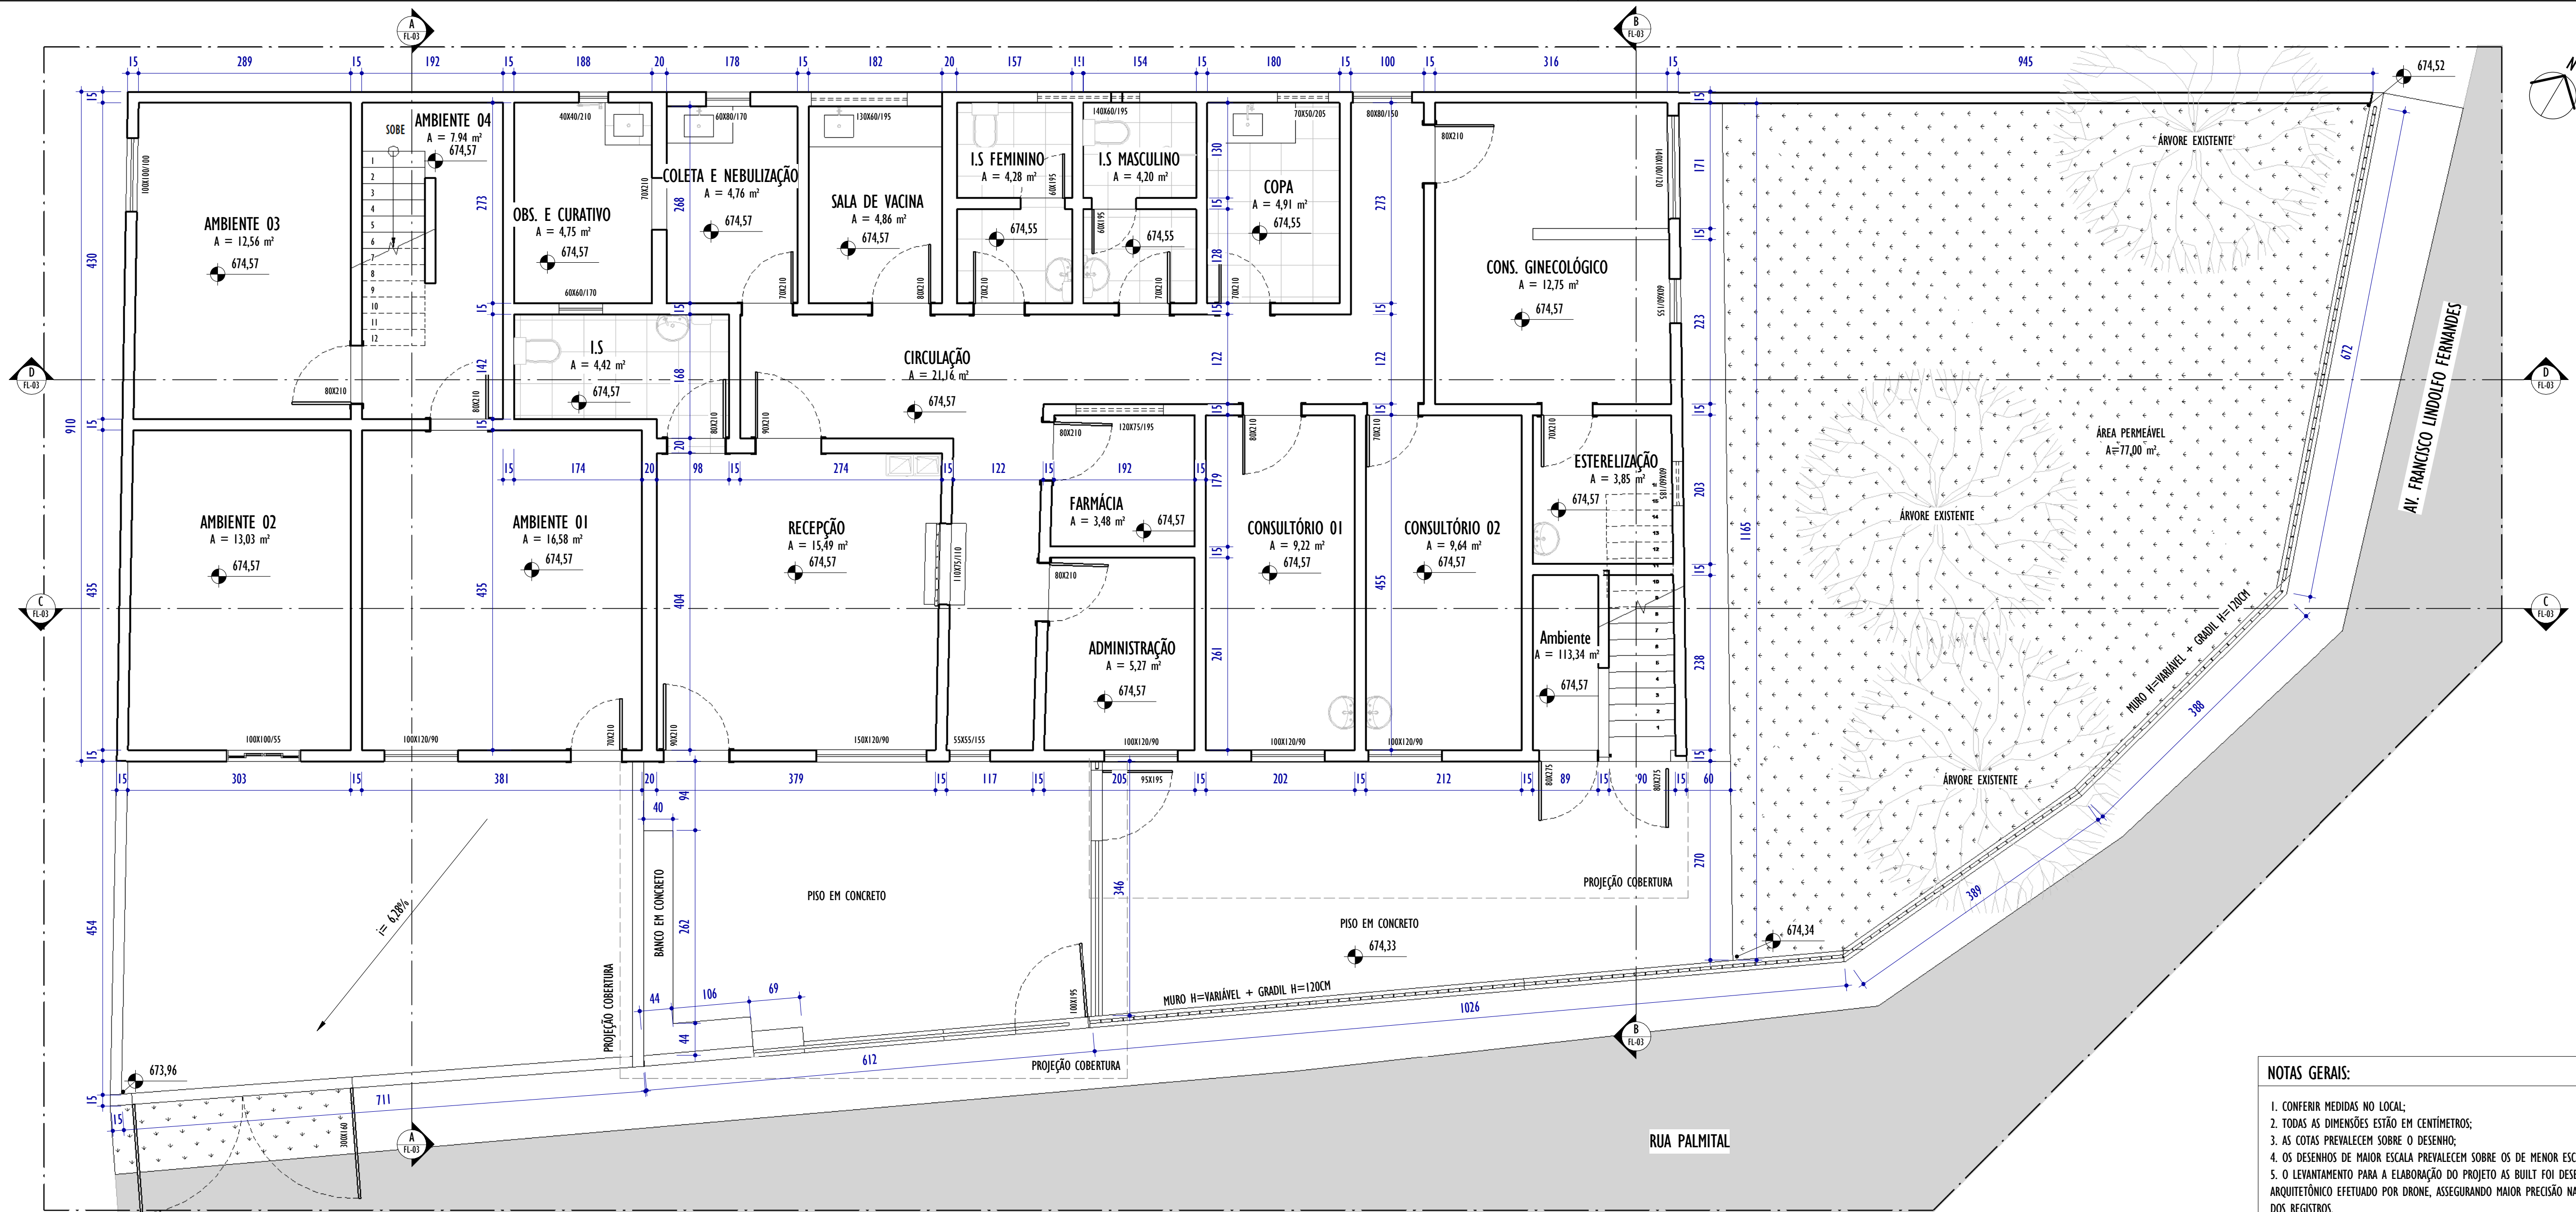


- NOTAS GERAIS:**
1. CONFERIR MEDIDAS NO LOCAL;
 2. TODAS AS DIMENSÕES ESTÃO EM CENTÍMETROS;
 3. AS COTAS PREVALECEM SOBRE O DESENHO;
 4. OS DESENHOS DE MAIOR ESCALA PREVALECEM SOBRE OS DE MENOR ESCALA;
 5. O LEVANTAMENTO PARA A ELABORAÇÃO DO PROJETO AS BUILT FOI DESENVOLVIDO A PARTIR DE LEVANTAMENTO PLANIALTIMÉTRICO E ARQUITETÔNICO EFETUADO POR DRONE, ASSEGUANDO MAIOR PRECISÃO NAS DIMENSÕES, FIDELIDADE AS CONDIÇÕES EXISTENTES E CONFIABILIDADE DOS REGISTROS.

1 AS BUILT - TÉRREO
ESCALA: 1 : 50

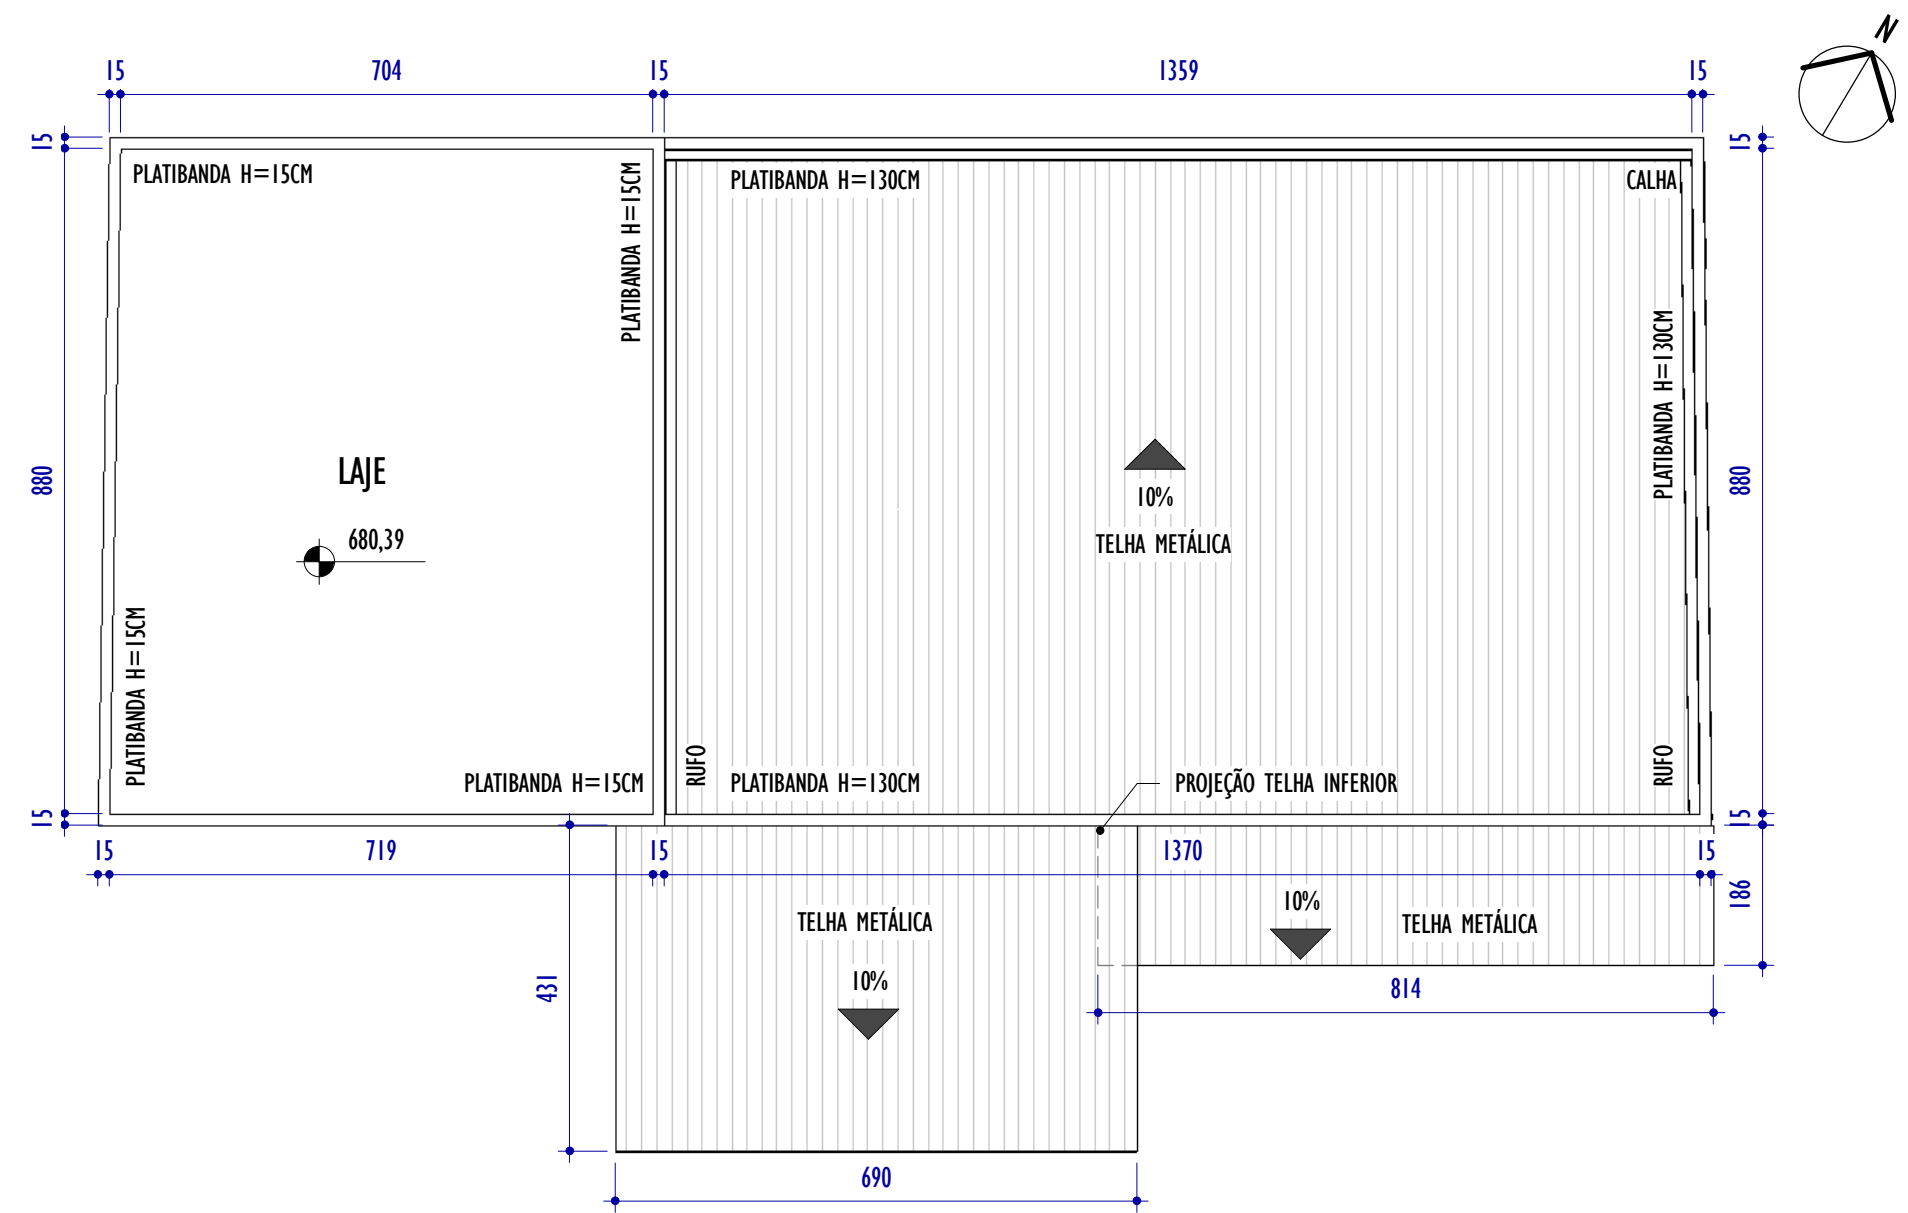

3 AS BUILT - PLANTA DE COBERTURA
ESCALA: 1 : 100

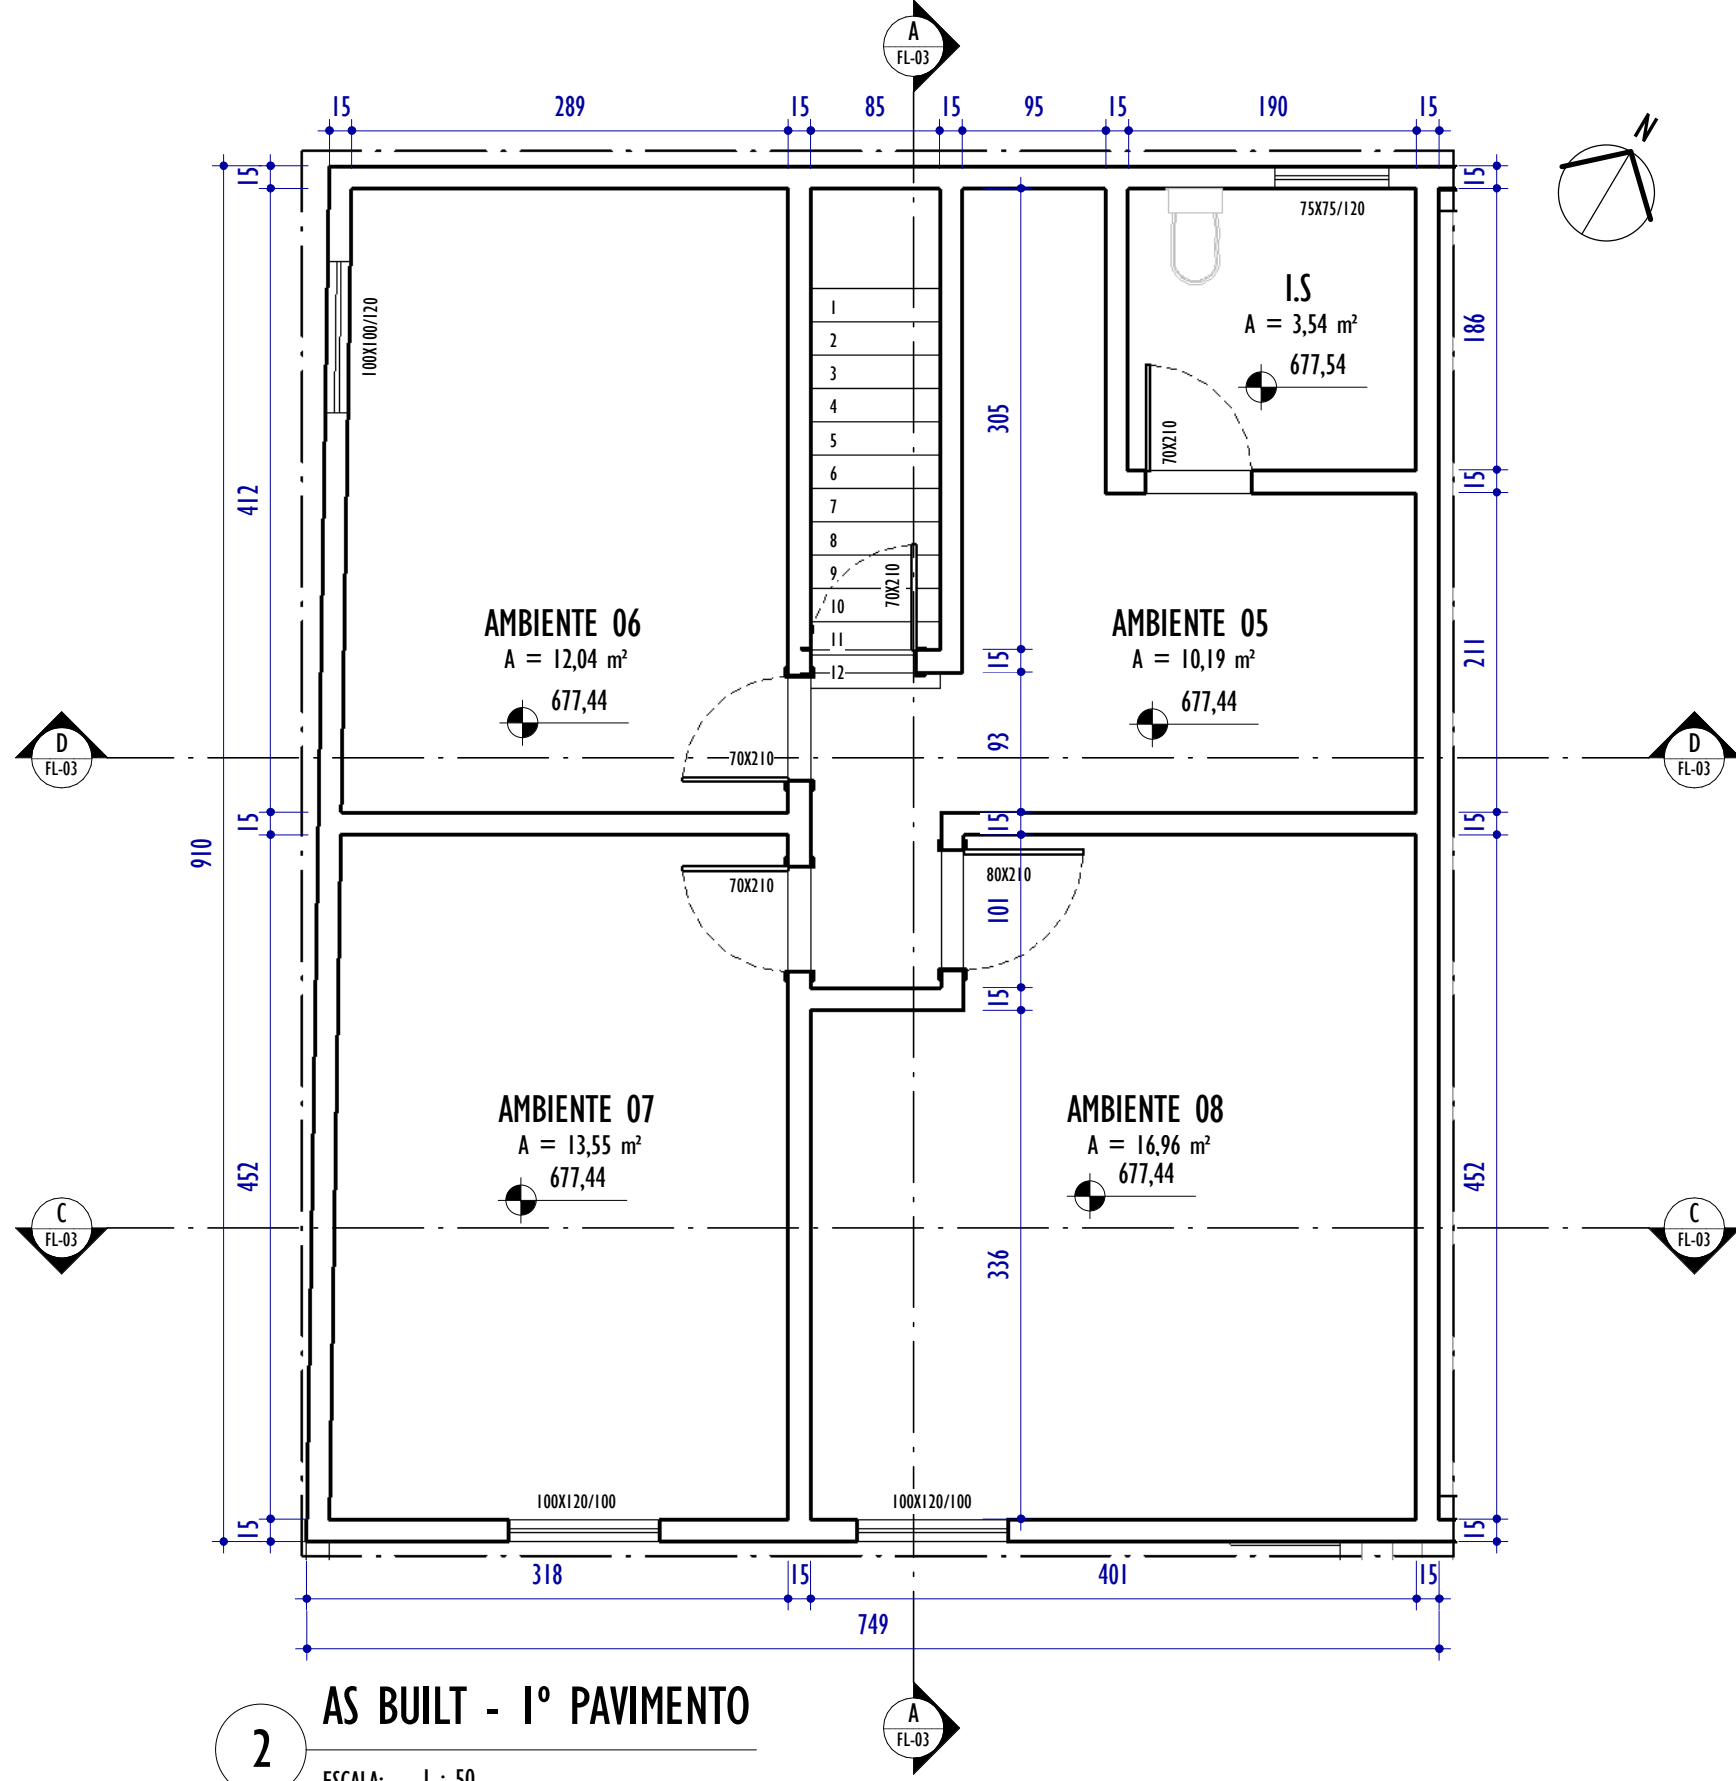

2 AS BUILT - 1º PAVIMENTO
ESCALA: 1 : 50

REV.	DESCRIÇÃO	DATA	EXEC.	VERIF.	APROV.
04	COMPATIBILIZAÇÃO INTERNA	08/2026		IMF	SL
03	REVISÃO 03	07/2026	PG	IMF	SL
02	REVISÃO 02	07/2026	PG	IMF	SL
01	REVISÃO 01	05/2026	PG	IMF	SL
00	EMIÇÃO INICIAL	03/2026	PG	IMF	SL
CONTRATADA:		RT: Sinval Ladeira			
		REG. CREA: 28.498/D			
		ASS: SINVAL LADEIRA 13799247672			
CONTRATANTE:		PREFEITURA MUNICIPAL DE JUIZ DE FORA			
MUNICÍPIO/ÁREA:		JUIZ DE FORA/MG			
PROGRAMA:		UBS VALADARES			
TÍTULO E CONTEÚDO:		PROJETO EXECUTIVO ARQUITETÔNICO			
		AS BUILT - PLANTA TÉRREO, 1º PAVIMENTO E COBERTURA			
DATA:	SETEMBRO/2025	ESCALA:	INDICADA	FOLHA:	02/16
ARQUIVO:	ARQ-PE-JF691-VLDR-082025-R04				