




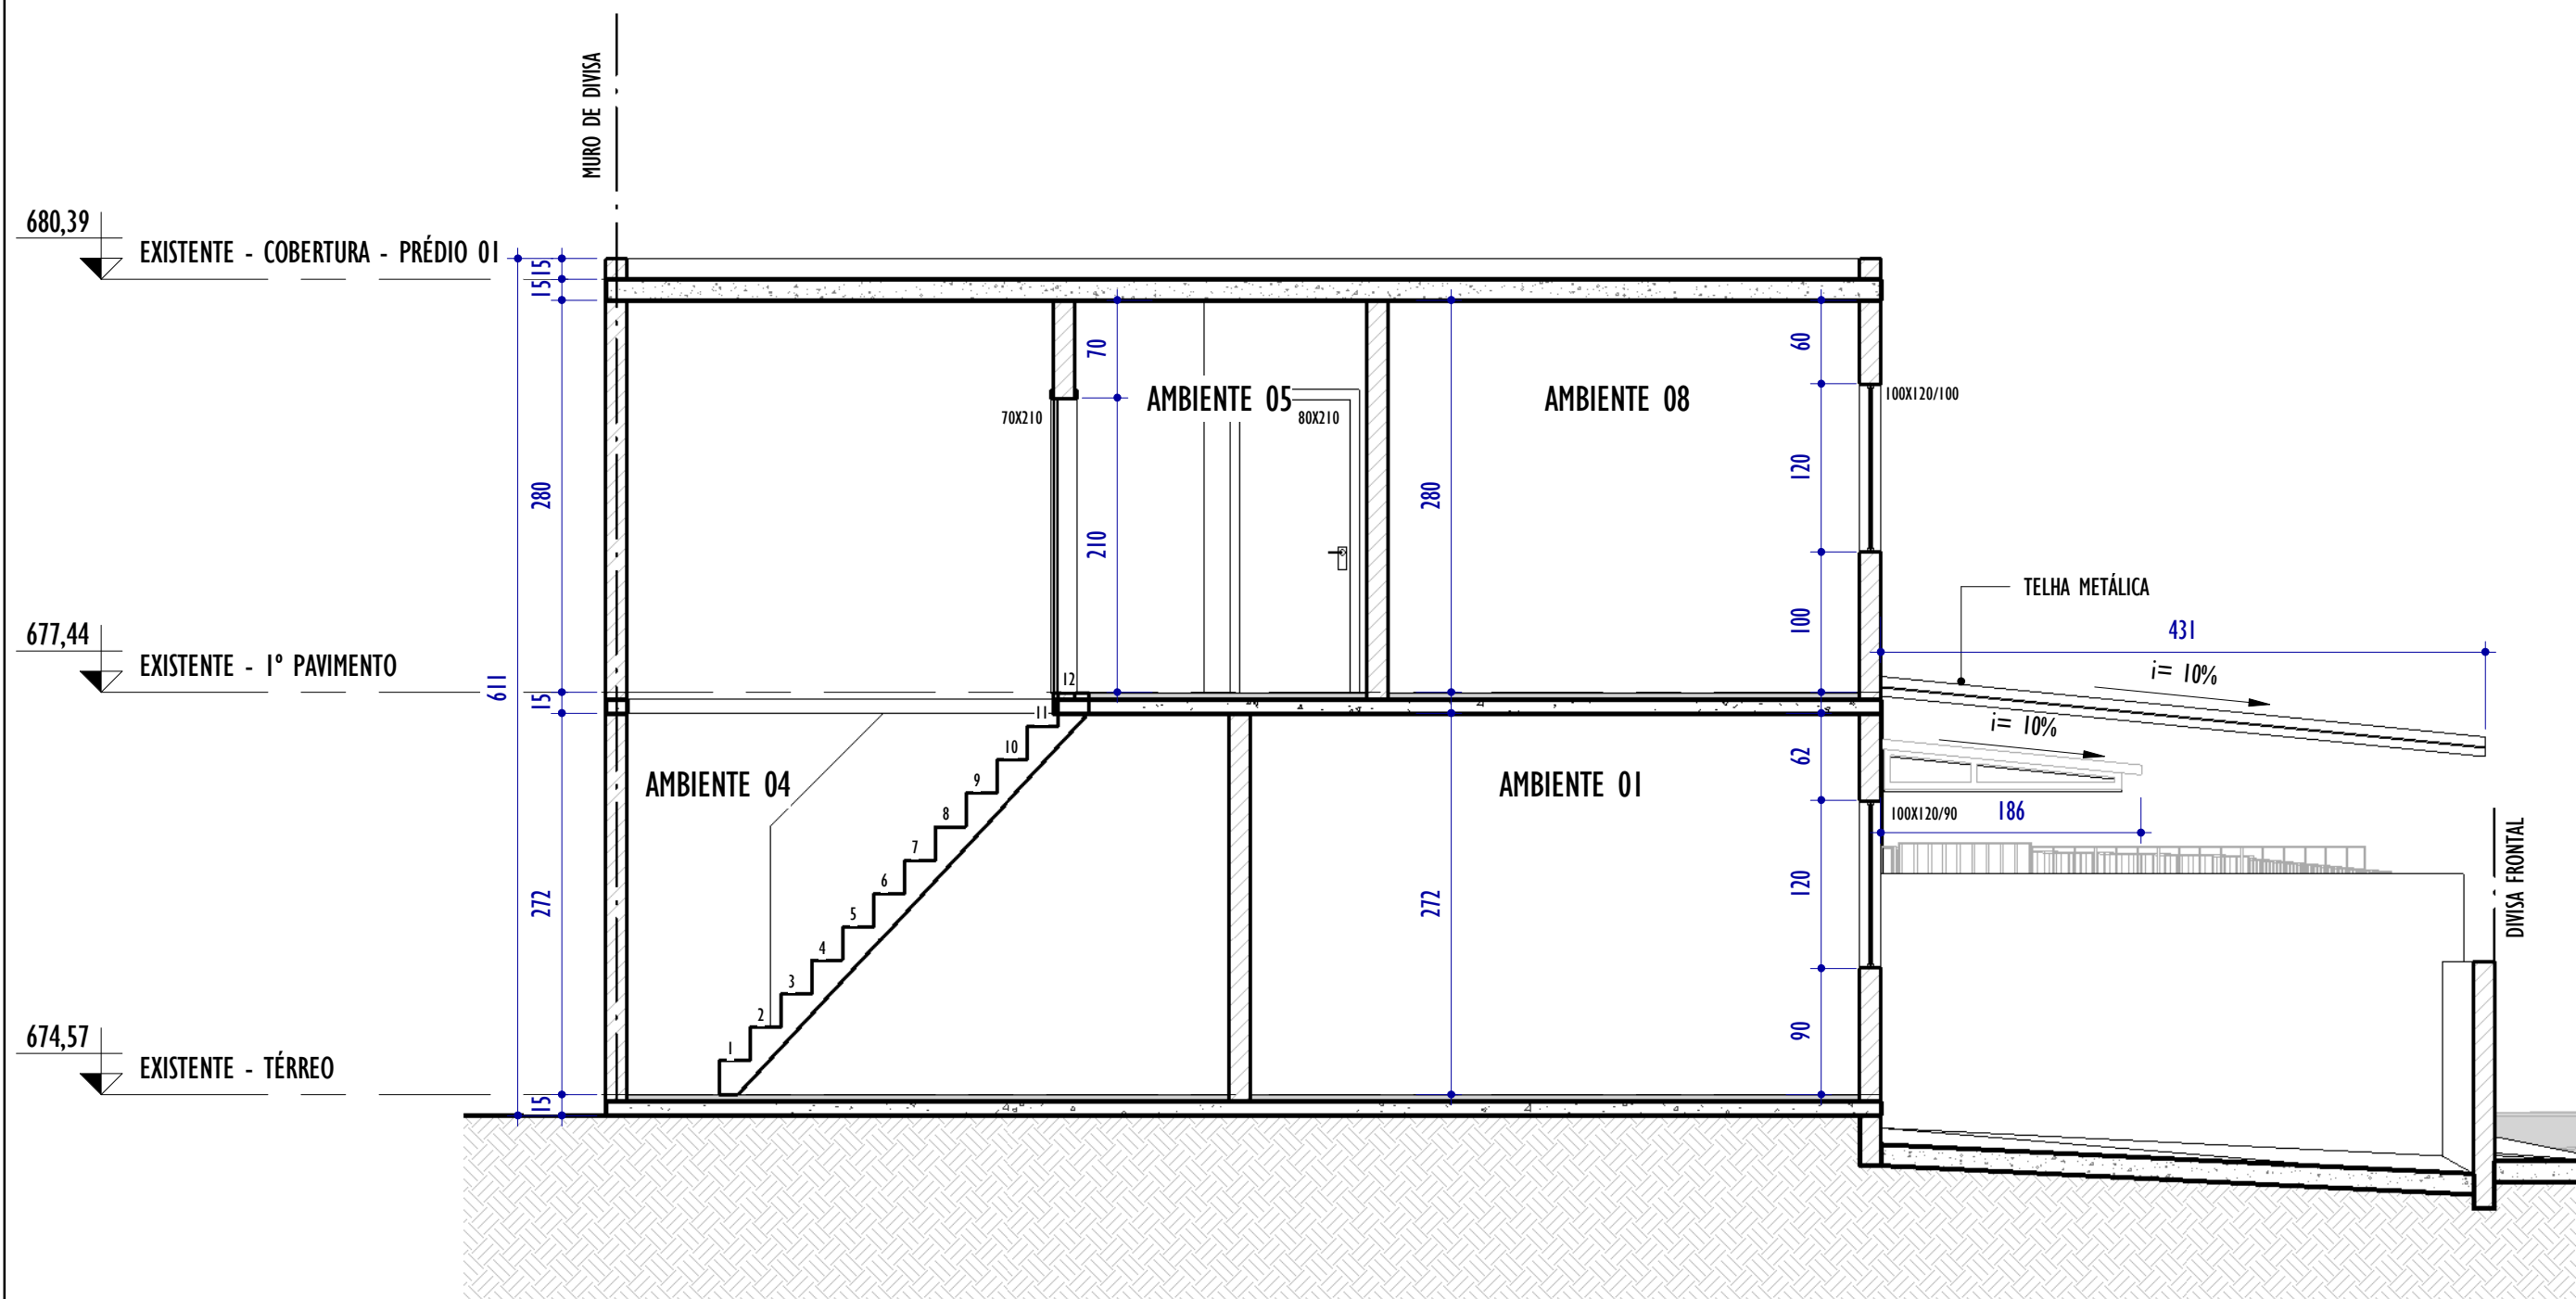


A AS BUILT - CORTE AA
ESCALA: 1 : 50

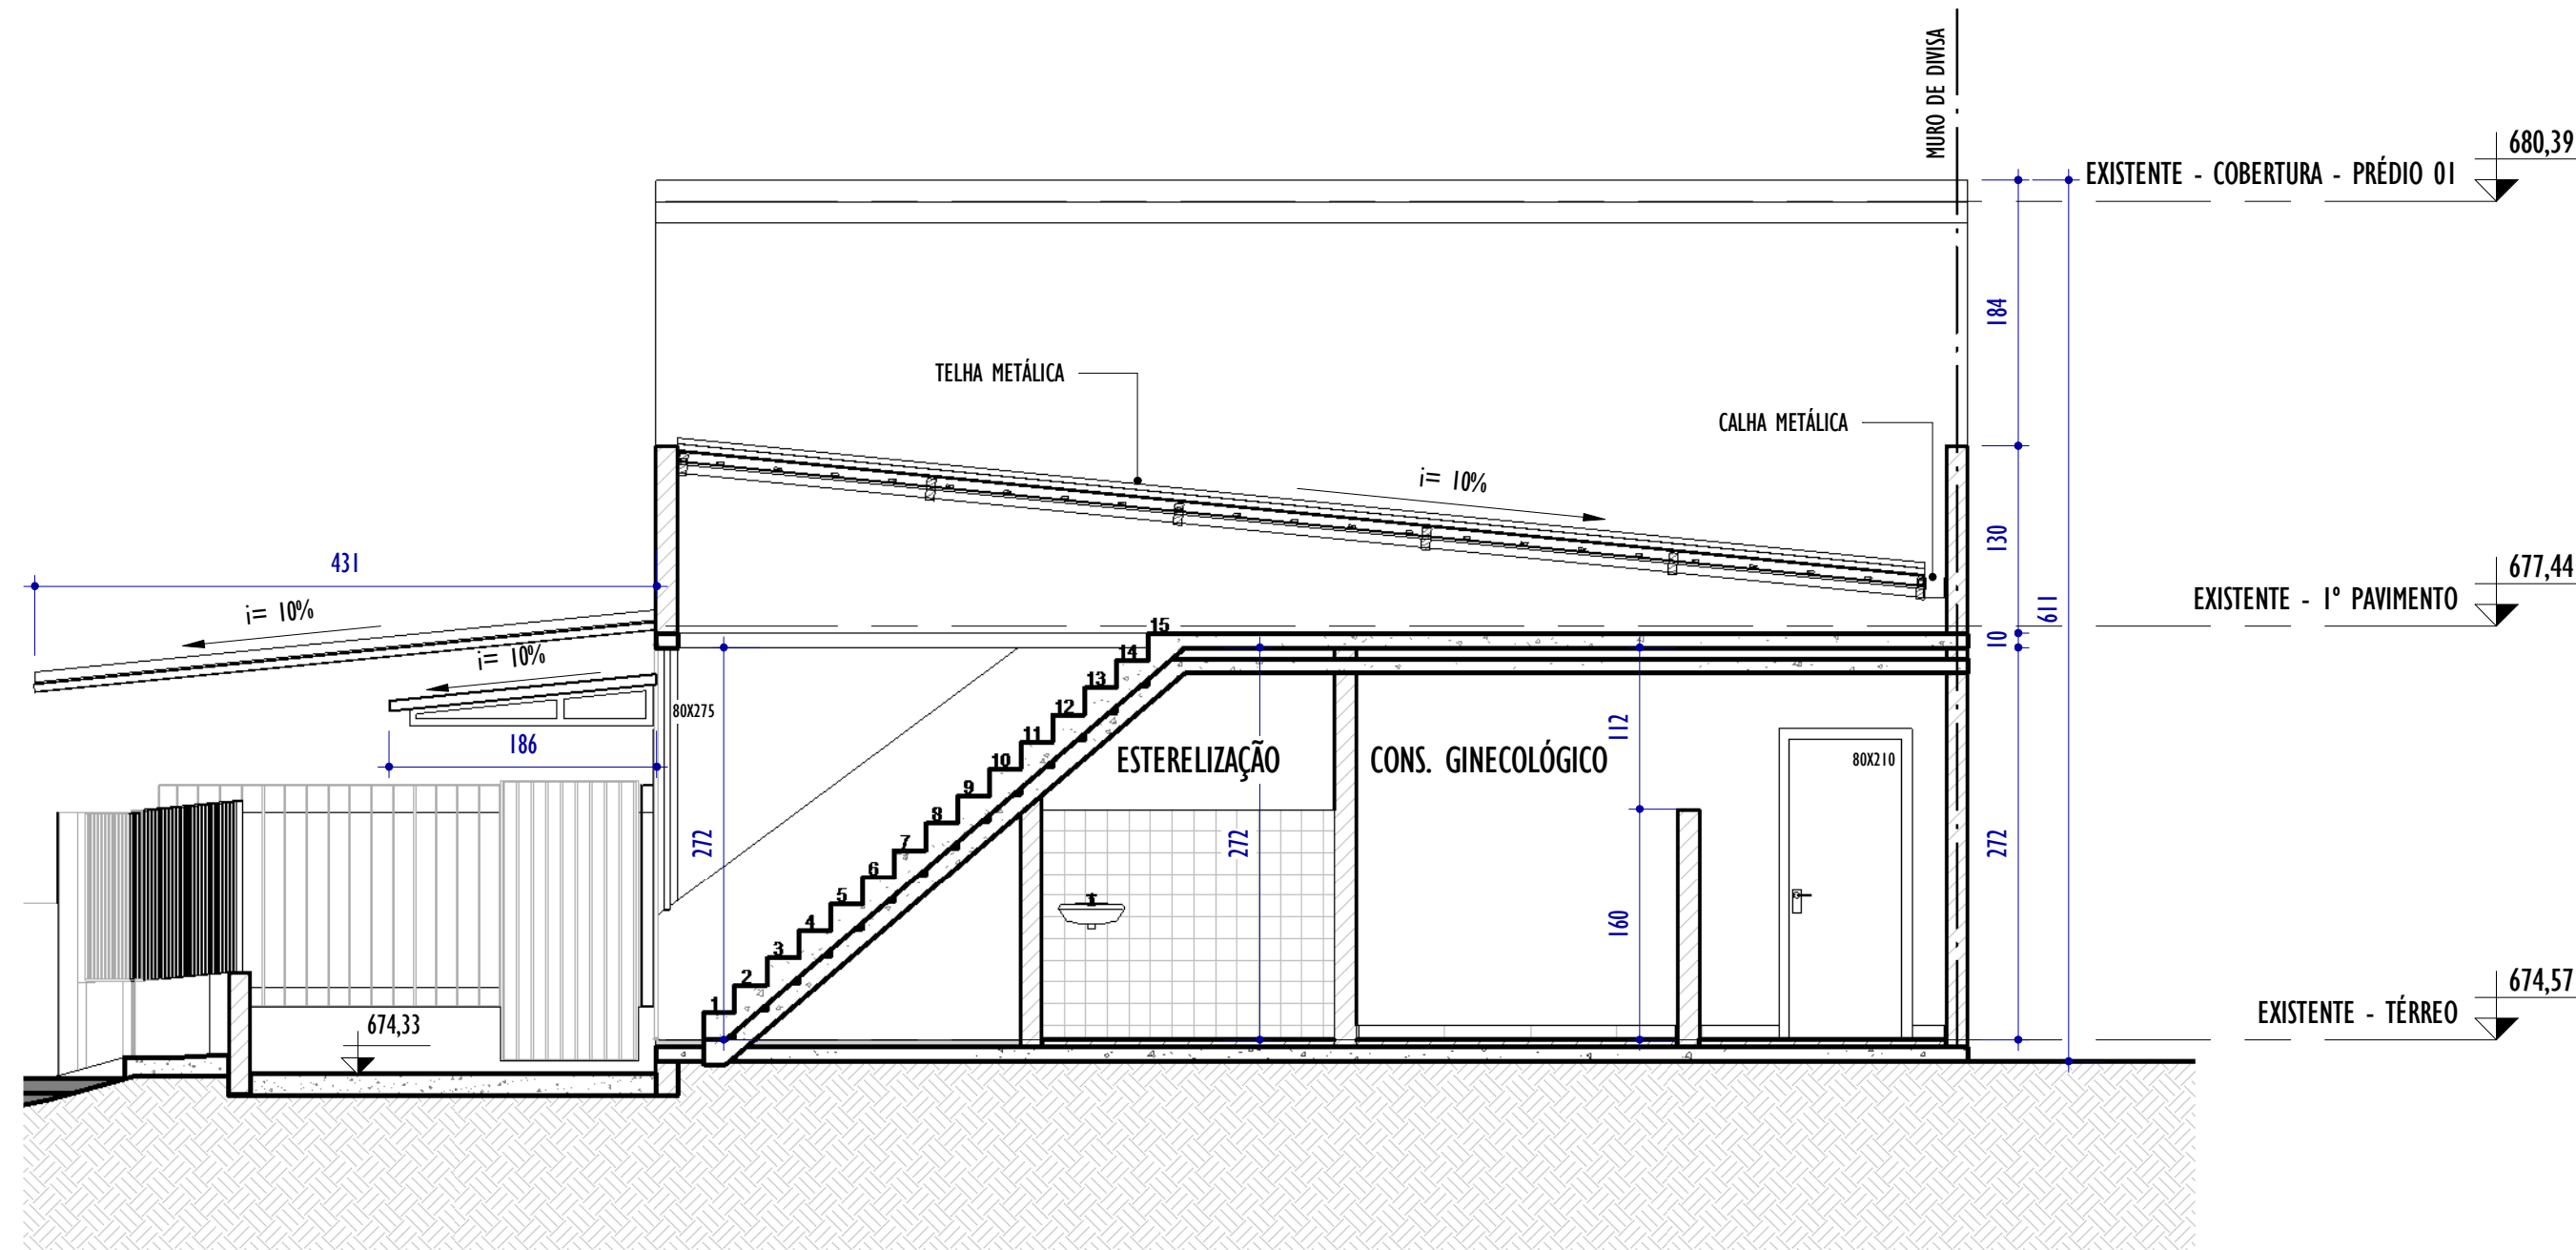

B AS BUILT - CORTE BB
ESCALA: 1 : 50

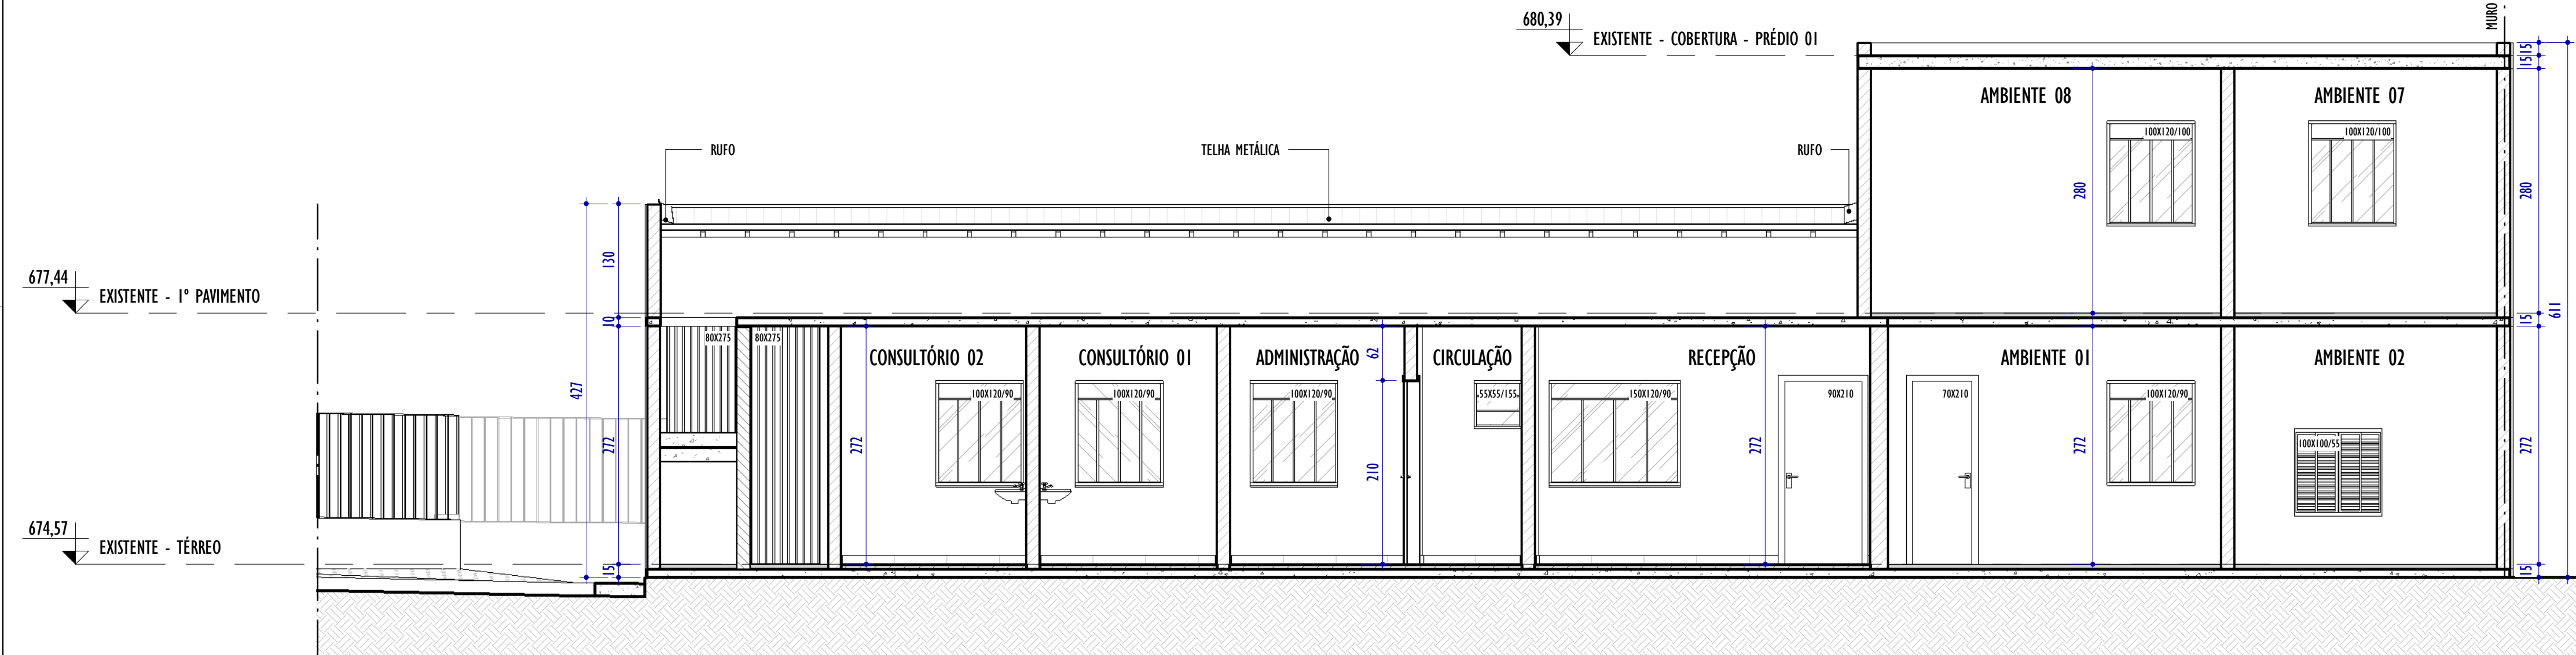

C AS BUILT - CORTE CC
ESCALA: 1 : 50

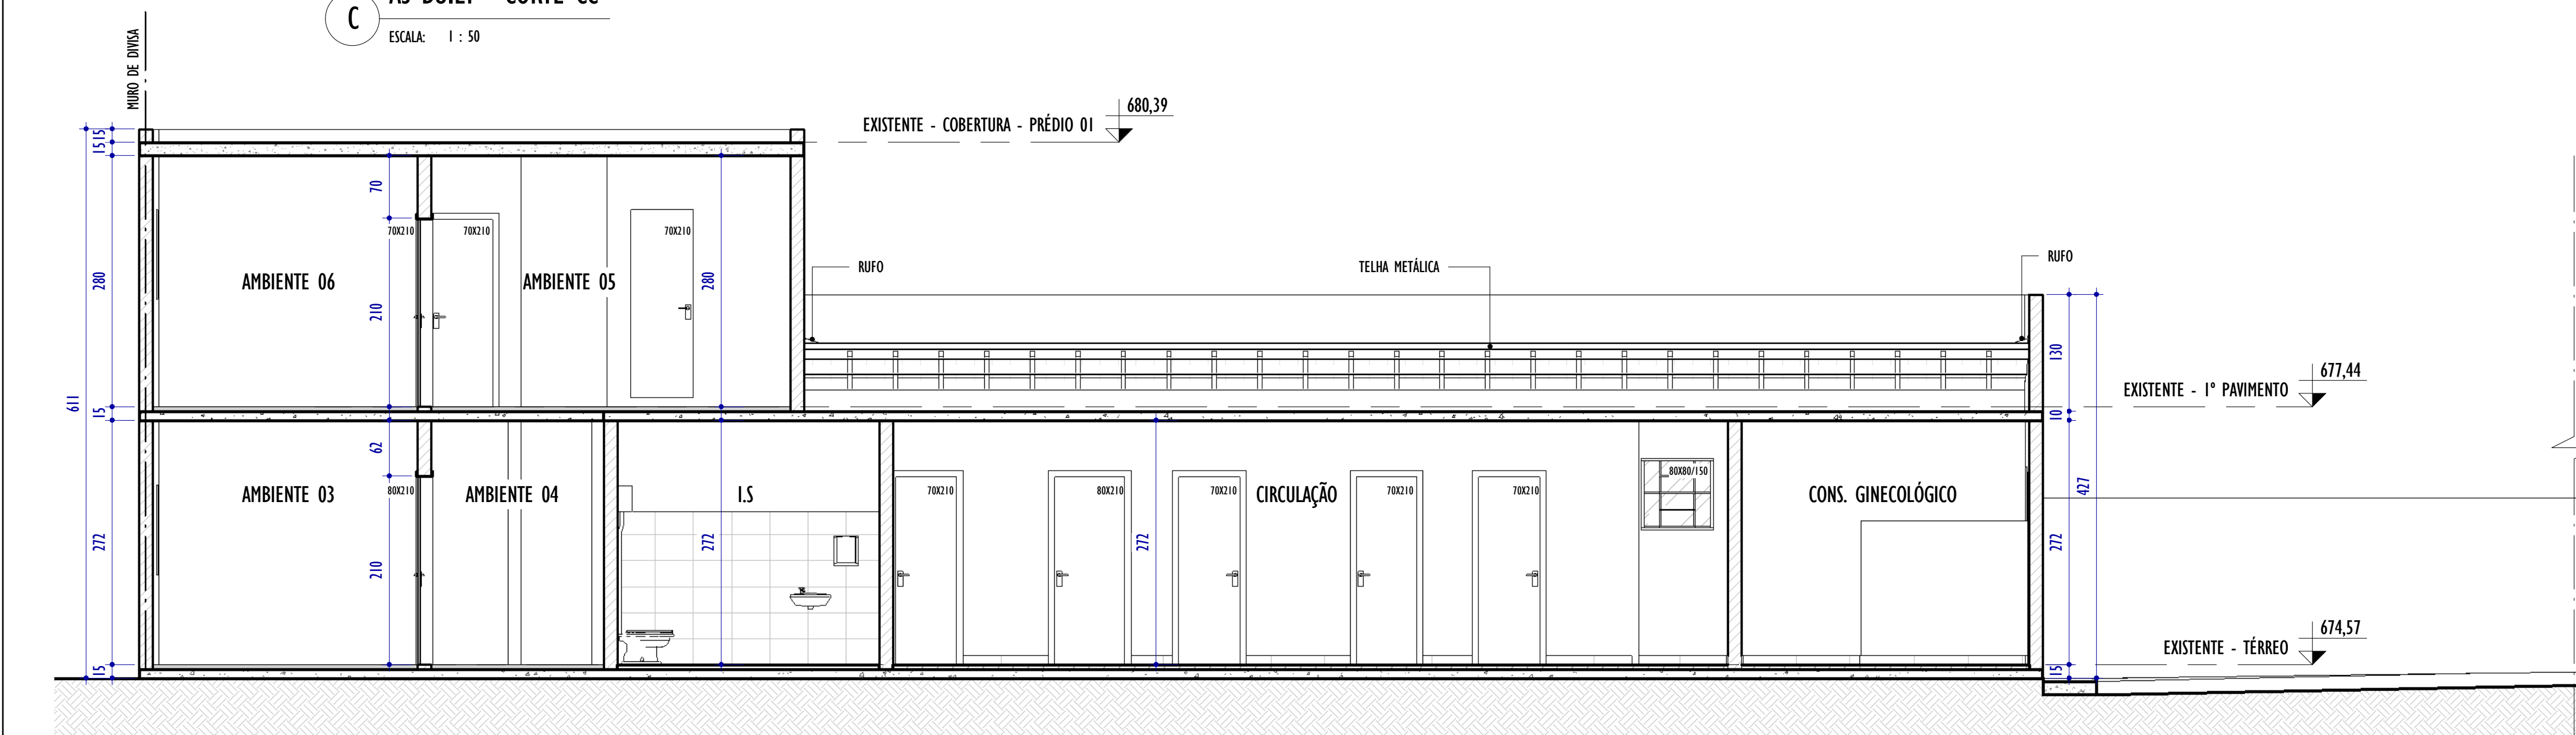

D AS BUILT - CORTE DD
ESCALA: 1 : 50

NOTAS GERAIS:

1. CONFERIR MEDIDAS NO LOCAL;
2. TODAS AS DIMENSÕES ESTÃO EM CENTÍMETROS;
3. AS COTAS PREVALECEM SOBRE O DESENHO;
4. OS DESENHOS DE MAIOR ESCALA PREVALECEM SOBRE OS DE MENOR ESCALA;
5. O LEVANTAMENTO PARA A ELABORAÇÃO DO PROJETO AS BUILT FOI DESENVOLVIDO A PARTIR DE LEVANTAMENTO PLANALTIMÉTRICO E ARQUITETÔNICO EFETUADO POR DRONE, ASSEGURANDO MAIOR PRECISÃO NAS DIMENSÕES, FIDELIDADE ÀS CONDIÇÕES EXISTENTES E CONFIABILIDADE DOS REGISTROS.

REV.	DESCRIÇÃO	DATA	EXEC.	VERIF.	APROV.
04	COMPATIBILIZAÇÃO INTERNA	08/2026	IMF	IMF	SL
03	REVISÃO 03	07/2026	PG	IMF	SL
02	REVISÃO 02	07/2026	PG	IMF	SL
01	REVISÃO 01	05/2026	PG	IMF	SL
00	EMIÇÃO INICIAL	03/2026	PG	IMF	SL

CONTRATADA:	RE:	Sinval Ladeira
	REG. CRE:	28.498/D
	ASS:	SINVAL LADEIRA 13797247672

CONTRATANTE:	PREFEITURA MUNICIPAL DE JUIZ DE FORA
--------------	--------------------------------------

MUNICÍPIO/ÁREA:	JUIZ DE FORA/MG
-----------------	-----------------

PROGRAMA:	UBS VALADARES
-----------	---------------

TÍTULO E CONTEÚDO:	PROJETO EXECUTIVO ARQUITETÔNICO
--------------------	---------------------------------

AS BUILT - CORTES

DATA:	SETEMBRO/2025	ESCALA:	INDICADA	FOLHA:	03/16
ARQUIVO:	ARQ-PE-JF691-VLDR-082025-R04				