
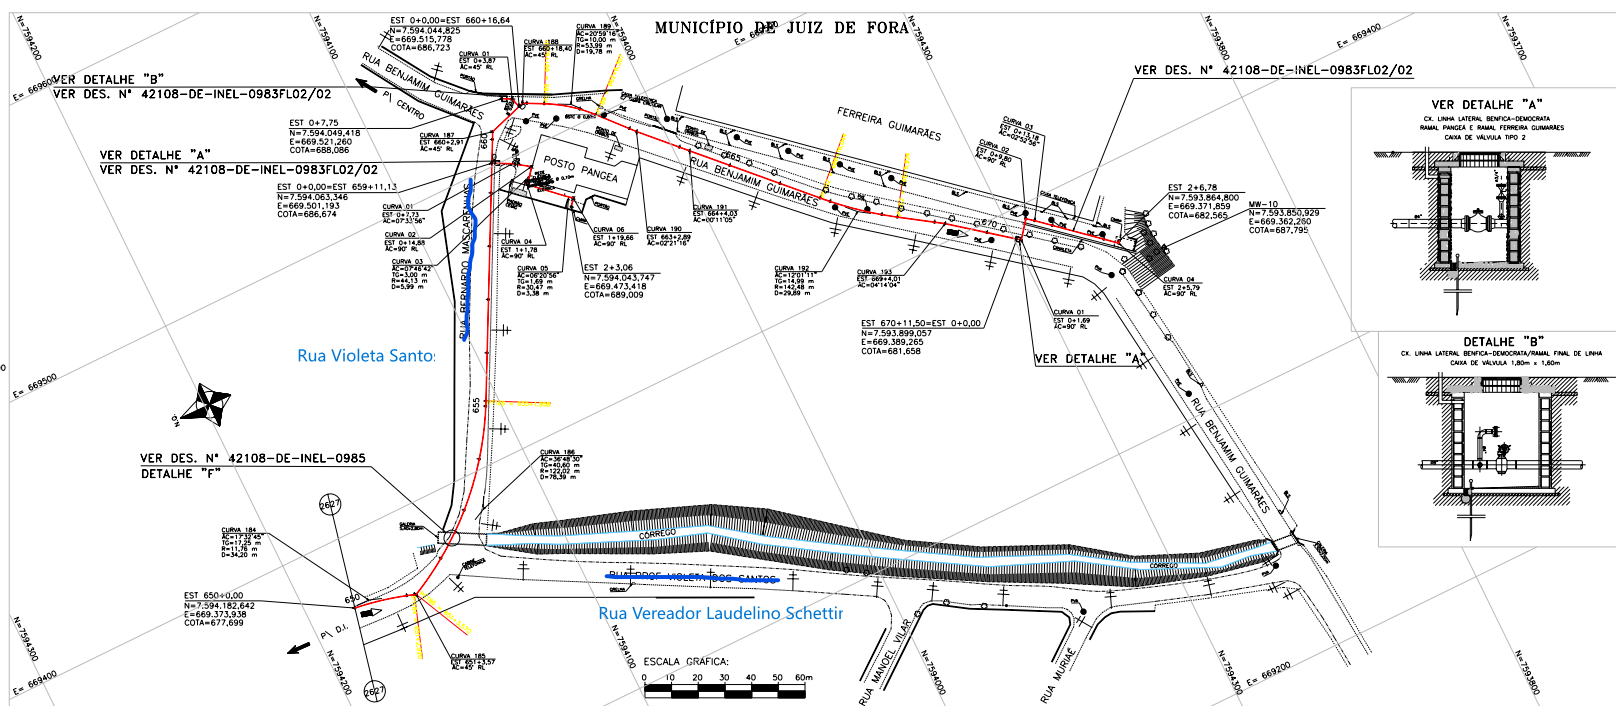


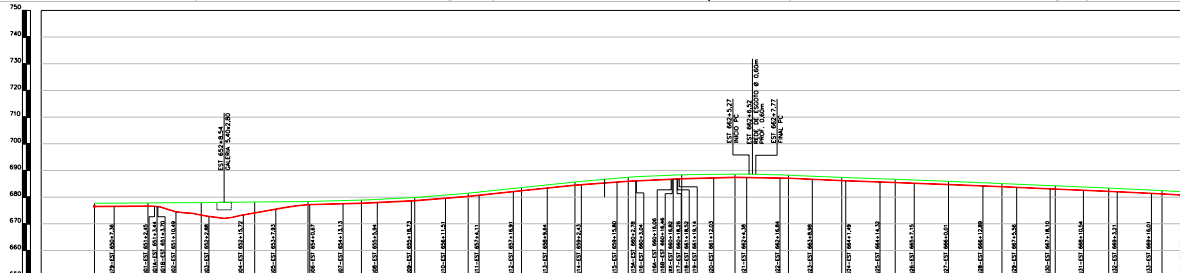

PERFIL

ESCALAS H=1:1000
V=1:1000

[illegible]

DISTÂNCIA PROGRESSIVA (REDUZIDA(m))	411,50
DISTÂNCIA DESENVOLVIDA (INCLINADA(m))	412,96

[illegible]

	C			
	B			
	A			
		DATA	FEITO	VISTO
				APROV.
CLASSIFICAÇÃO	ALTERAÇÕES			

NOTAS GERAIS:

- 01 - AS COORDENADAS U.T.M. E COTAS VERDADEIRAS CONSTANTES NESTA PLANTA FORAM TRANSPORTADAS DOS MARCOS LOCALIZADO NO CANTO LESTE DA AV. PRES. JUSCELINO KUBITSCHEK EM FRENTE A FAIXA E MM-09, LOCALIZADO NO CANTO CENTRAL DA AV. PRES. JUSCELINO KUBITSCHEK ENTRE AS RUAS JOÃO GERMANO E MANOEL DINIZ DA SILVA.
- 02 - O ESTACAMENTO DO GASODO NA PLANTA E NO PERFIL ESTÁ À COTA 20,00 m.
- 03 - EXTENSÃO PROGRESSIVA ACUMULADA DOS SUBTRECHOS = 13.411,50 m.
- 04 - EXTENSÃO DESENVOLVIDA ACUMULADA DOS SUBTRECHOS = 13.423,21 m.

DOCUMENTOS DE REFERÊNCIA


42108-DE-DAM-0802 FOLHA 01/01



WISTO:	
ASSN.	MATRIC.
APROV.:	
ASSN.	MATRIC.
DATA:	

LISTA DE MATERIAL				
TUBO CONDUÇÃO				
	DIÂMETRO (mm) (pol)	DESCRIÇÃO	UNIDADE	QUANTIDADE
LINHA LATERAL	200	TUBO DE AÇO	m	412,96
CURVA 45°	200	CURVA DE 45° RL 8" ASTM A 105	PC	0,3
REVESTIMENTO ANTICORROSIVO				
	DIÂMETRO (mm)	DESCRIÇÃO	UNIDADE	QUANTIDADE
REVESTIMENTO DE TUBO	200	POULETILENO EXTRUDIDO TRIPLA CAMADA	m	412,96
PROTEÇÃO				
	DIÂMETRO (mm)	DESCRIÇÃO	UNIDADE	QUANTIDADE
ENVELOPE DE CONCRETO	200	ENVELOPE DE CONCRETO ARMADO FCK=15MPa	m	2,50
PLACA DE CONCRETO	400 x 600	PLACA DE CONCRETO ARMADA FCK=15 MPa	m	-
SINALIZAÇÃO				
			UNIDADE	QUANTIDADE
FITA DE AVERSO			m	412,96
PLACA DE SINALIZAÇÃO			PC	

LEGENDA

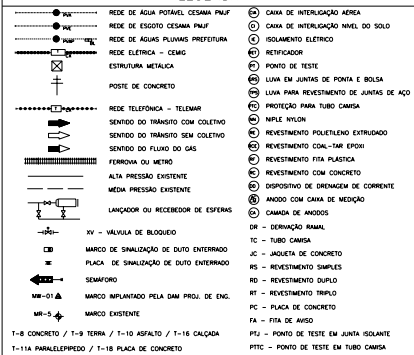

	CORTE			ÁRVORES
	ATERRO			ÁRVORES FRUTÍFERAS
	CAMINHO			EUCALIPTOS/PINHEIROS
	CANAL			POSTE TELEFÔNICO
	EDIFICAÇÃO			BARRANCO
	CERCA			GÁSODUTO IMPLANTADO
	CURSO D'ÁGUA			MURETA DE PROTEÇÃO
	VALA			CANALETA
	CORREIO			CONTENÇÃO TIPO CORTINA ATRAVANCADA
	BORDO ASFALTO			BORDO ASFALTO

ARQUIVO - PROJETOS E OBRAS

GASMIG Companhia de Gás de Minas Gerais

EXAMINADO	ÓRGÃO: _____ VISTO: _____ DATA: _____	
PARECER	APROVADO: _____ APROVADO COM NOTA: _____ REVISÃO _____	☐ ☐ ☐
DEVOLUÇÃO PARA PROJETISTA	Nº RD. _____ DATA: _____ VISTO: _____	

ARTICULAÇÃO

42108-DE-INEL-0976FL26/27	42108-DE-INEL-0976FL27/27	
---------------------------	---------------------------	--

ESTE DOCUMENTO É DE PROPRIEDADE DA COMPANHIA DE GÁS DE MINAS GERAIS - GASMIG, E NÃO PODE SER REPRODUZIDO OU USADO PARA QUALQUER FINALIDADE DIFERENTE DAQUELA PARA QUAL ESTÁ SENDO FORNECIDO.

Companhia de Gás de Minas Gerais
Rede de Distribuição de Gás Natural

A LATERAL BENEFICA = DE

PIANTA E PERFIL

DN 200 x 150#

"AS BUILT"

[illegible]

N°	
----	--

42108-DE-INEL-0976

Page 10 of 10