




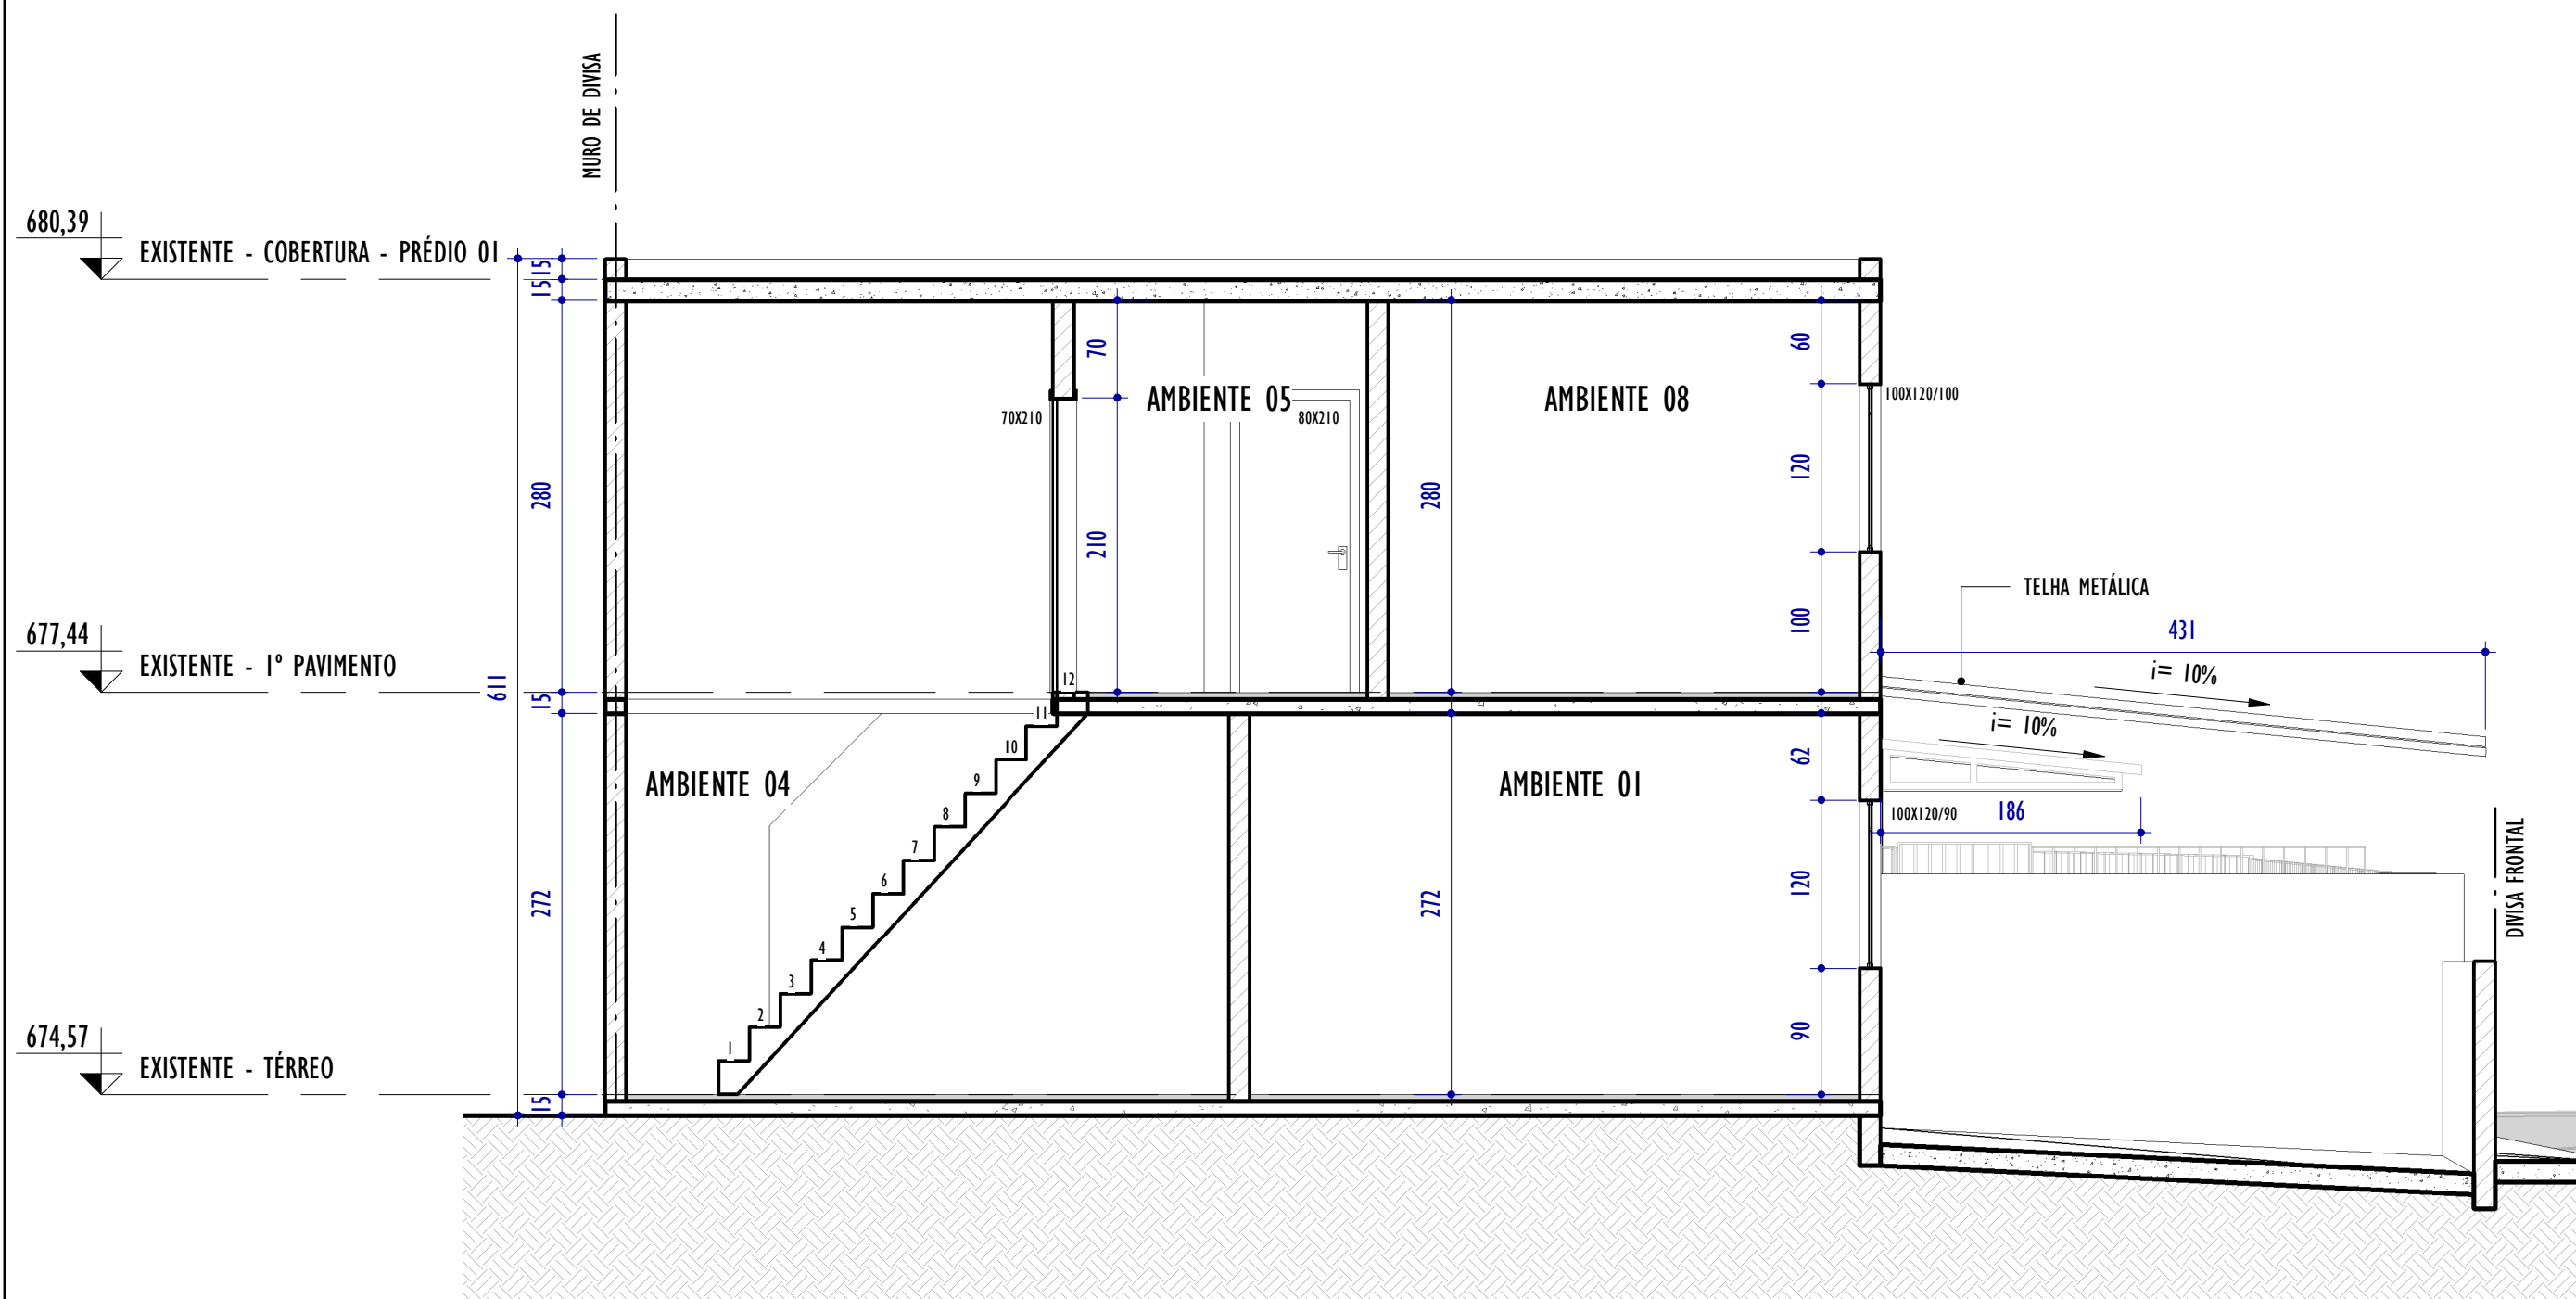


A AS BUILT - CORTE AA
ESCALA: 1 : 50

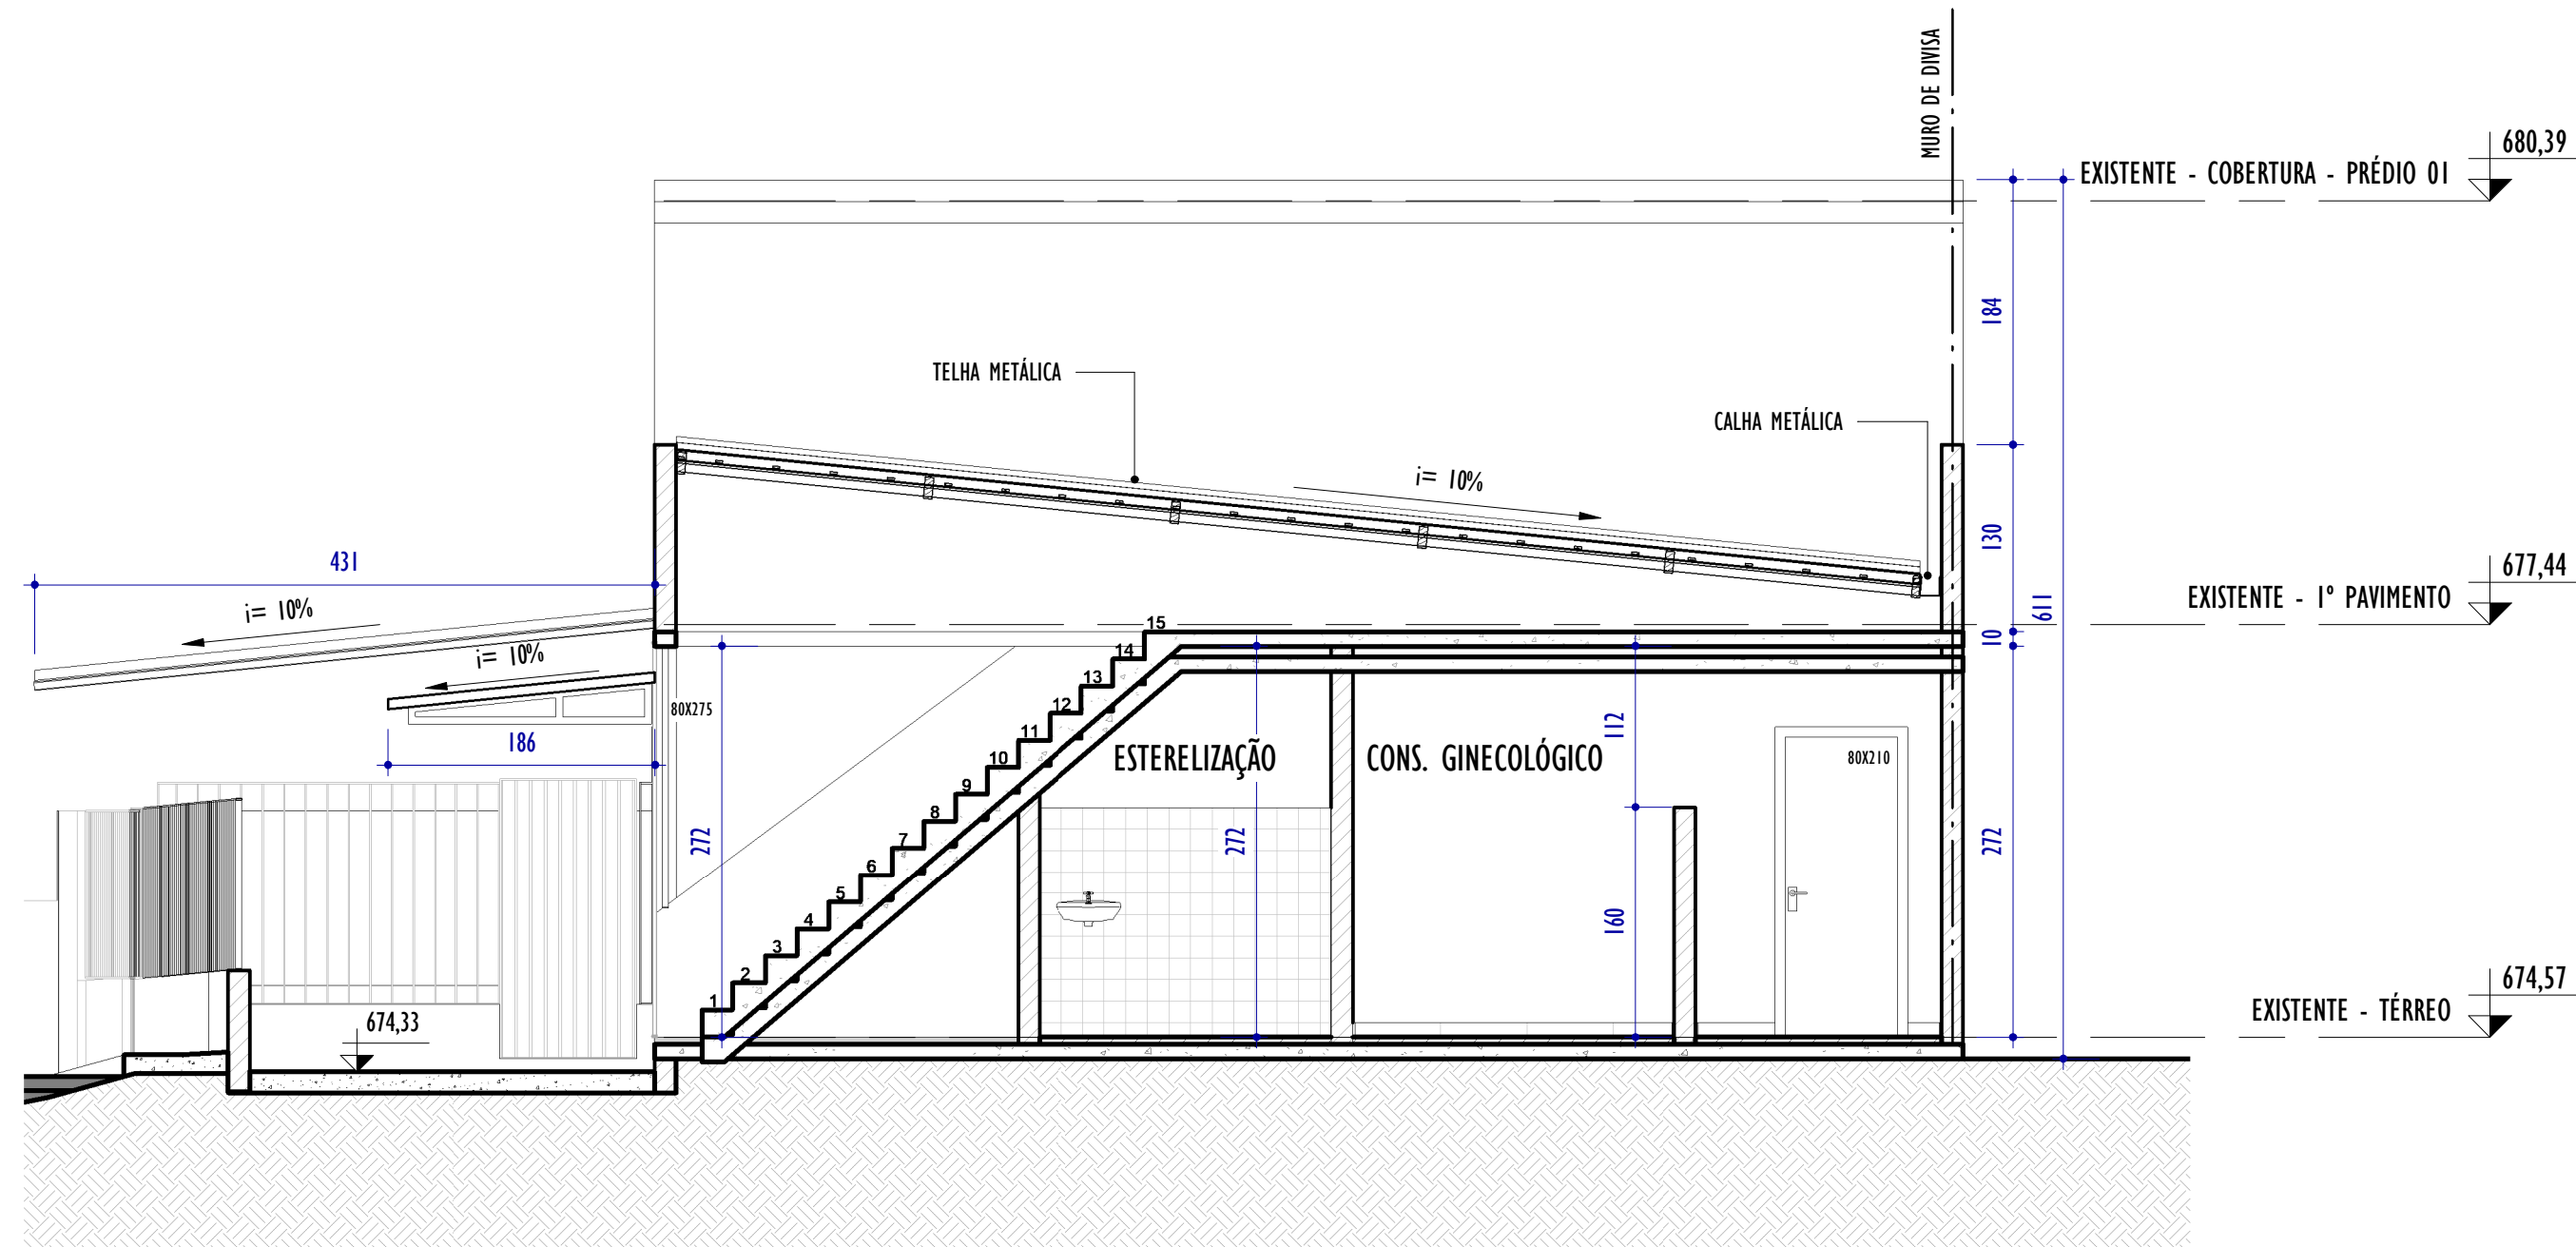

B AS BUILT - CORTE BB
ESCALA: 1 : 50

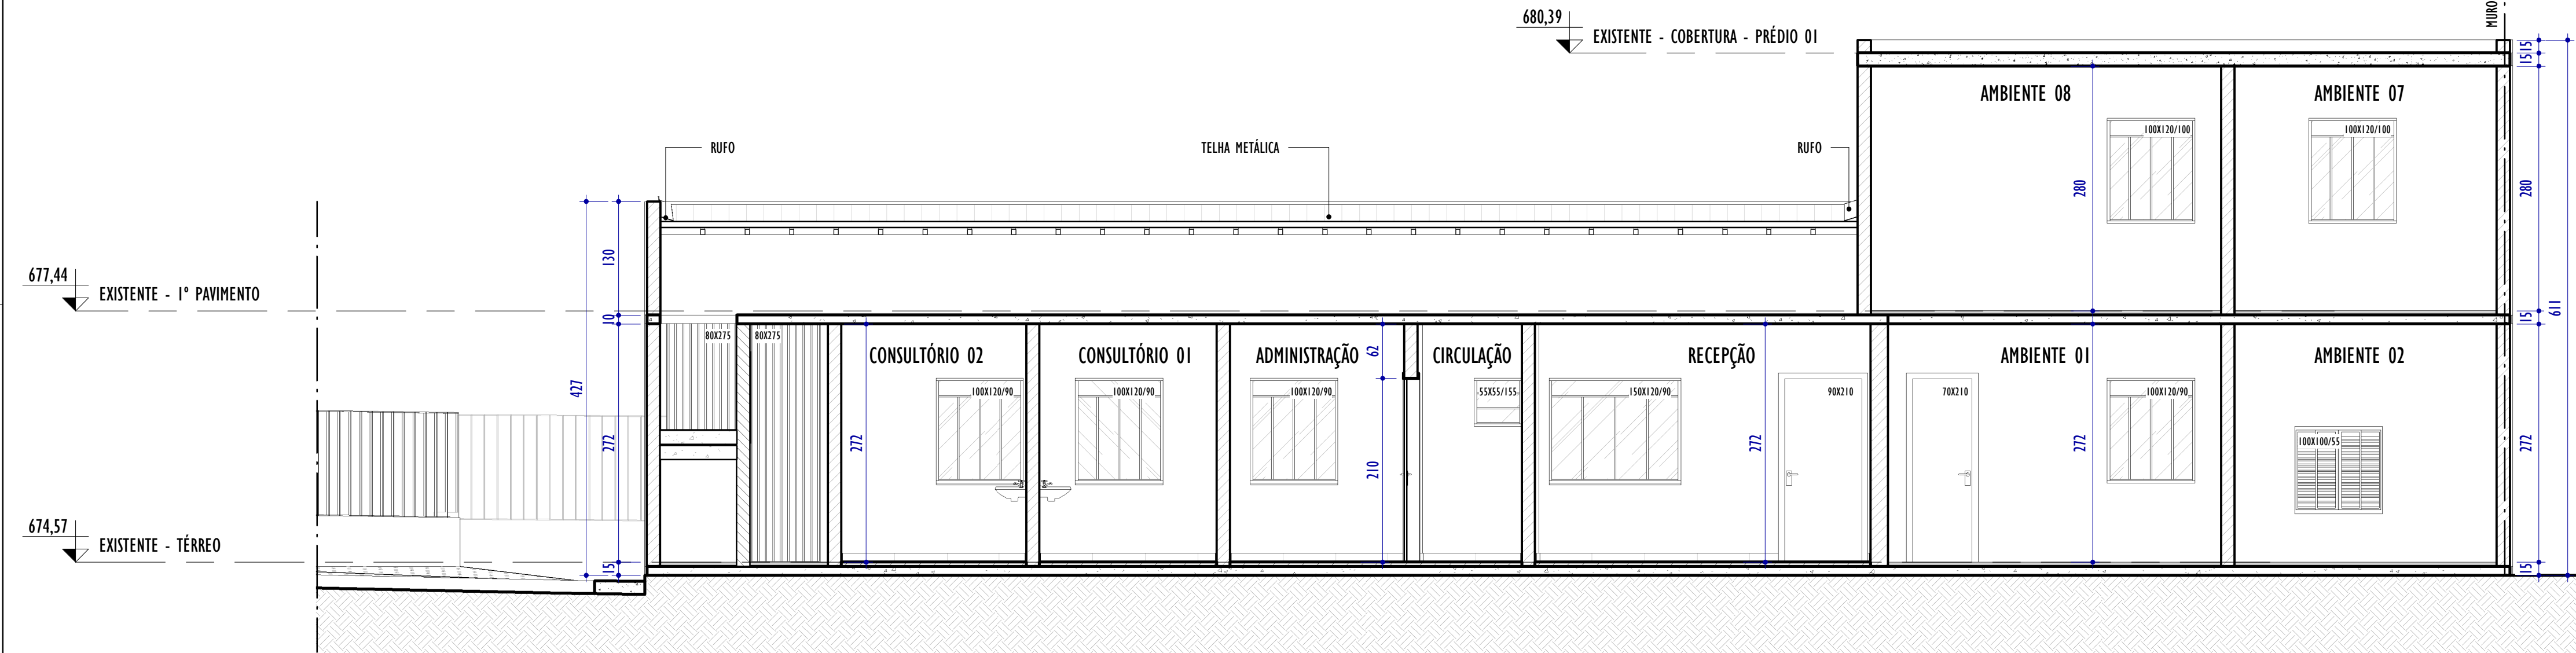

C AS BUILT - CORTE CC
ESCALA: 1 : 50

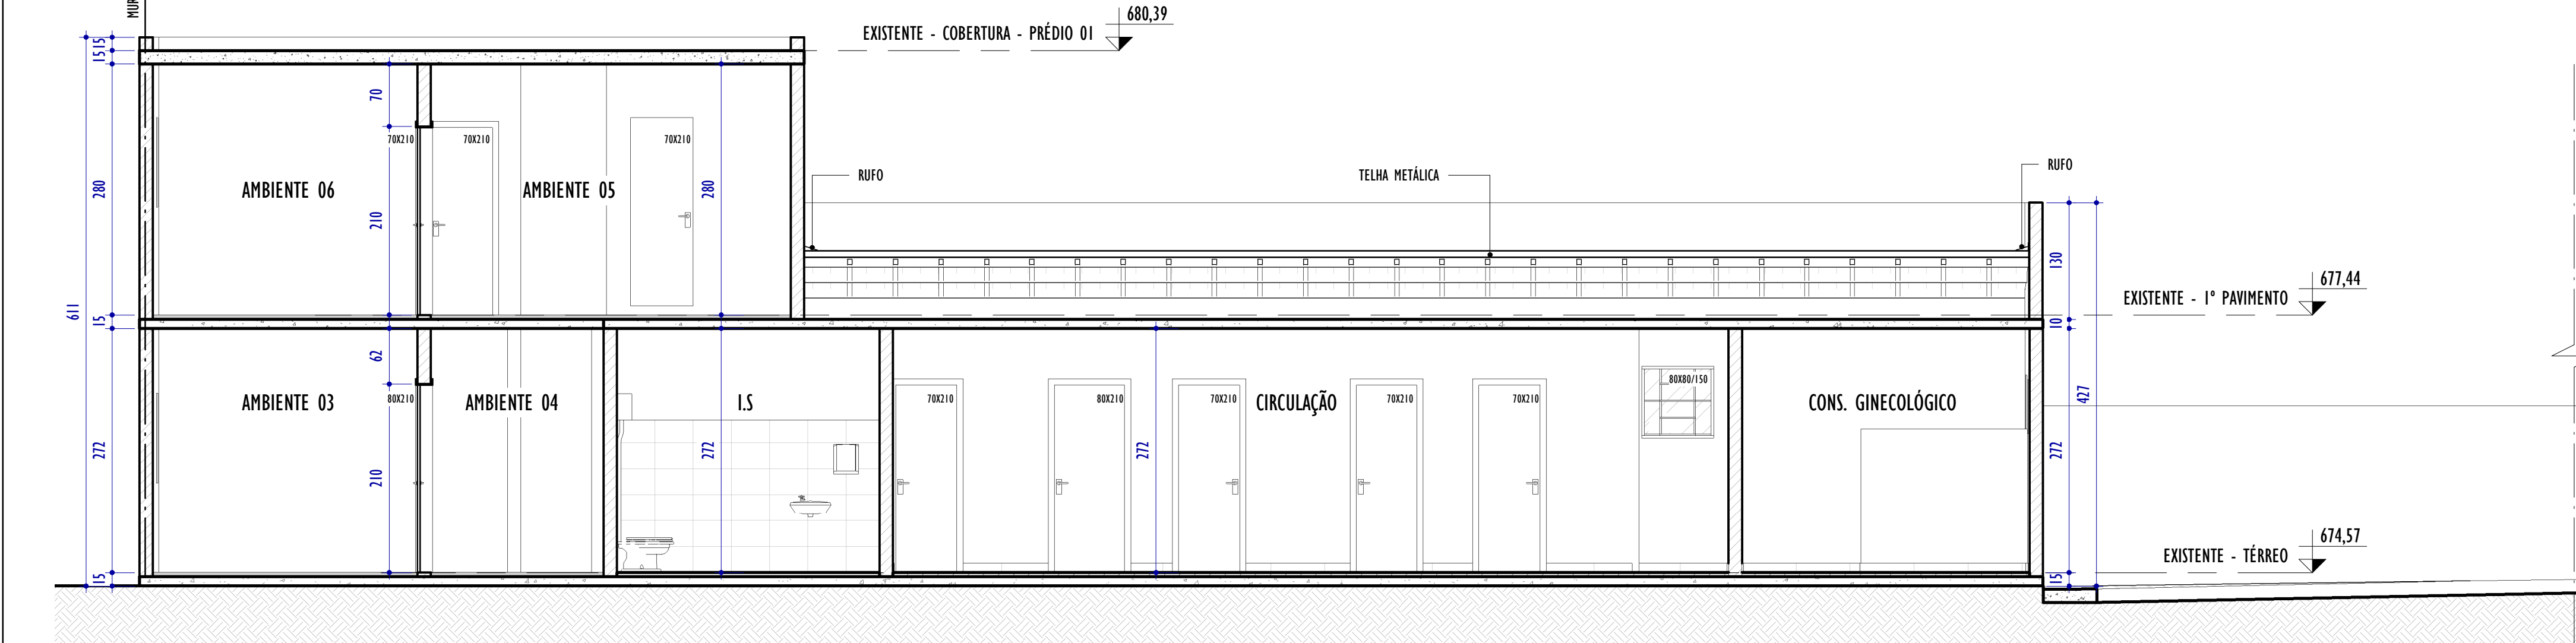

D AS BUILT - CORTE DD
ESCALA: 1 : 50

- NOTAS GERAIS:
1. CONFERIR MEDIDAS NO LOCAL;
 2. TODAS AS DIMENSÕES ESTÃO EM CENTÍMETROS;
 3. AS COTAS PREVALECEM SOBRE O DESENHO;
 4. OS DESENHOS DE MAIOR ESCALA PREVALECEM SOBRE OS DE MENOR ESCALA;
 5. O LEVANTAMENTO PARA A ELABORAÇÃO DO PROJETO AS BUILT FOI DESENVOLVIDO A PARTIR DE LEVANTAMENTO PLANIMÉTRICO E ARQUITETÔNICO EFETUADO POR DRONE, ASSEGURANDO MAIOR PRECISÃO NAS DIMENSÕES, FIDELIDADE ÀS CONDIÇÕES EXISTENTES E CONFIABILIDADE DOS REGISTROS.

REV.	DESCRIÇÃO	DATA	EXEC.	VERIF.	APROV.
01	REVISÃO 01	05/2026	PG	IMF	SL
00	EMIÇÃO INICIAL	03/2026	PG	IMF	SL
CONTRATADA:		RET:	Sinval Ladeira		
		REG. CREA:	28.498/D		
		ASS:			
CONTRATANTE: PREFEITURA MUNICIPAL DE JUIZ DE FORA					
MUNICÍPIO/ÁREA: JUIZ DE FORA/MG					
PROGRAMA: UBS VALADARES					
TÍTULO E CONTEÚDO: PROJETO EXECUTIVO ARQUITETÔNICO AS BUILT - CORTES					
DATA:	SETEMBRO/2025	ESCALA:	INDICADA	FOLHA:	03/15
ARQUIVO:	ARQ-PE-JF691-VLDR-082025-R01				